

المخططات المعمارية As-Built Drawings المدرس المتوسطة

المملكة العربية | السعودية



وزارة التربية والتعليم

MINISTRY OF EDUCATION

وكالة الوزارة للمباني

مشروع مجمع النويمة التعليمي للبنات

المملكة العربية السعودية



وزارة التربية والتعليم
MINISTRY OF EDUCATION
وكالة الوزارة للمباني

اسم المشروع	مجمع التوعية التعليمية للبنات
اسم الورقة	معماري الدور الأرضي AS-BUILT DRAWING
رقم الورقة	قياس ١٠٠/١
تاريخ	٢٠٢٢-١١-١٩

شركة بناء الجزيرة للمقاولات
BENA AL-JAZIERAH CO

مدير شؤون المبنى	التوقيع
مهندس / فهد عابد المدرج	

مهندس المقاول	مهندس الاستشاري
مهندس المقاول	مهندس الاستشاري
تقديم رقم	

مشاركتة ببناء الجزيرة للمقاولات
مشروع مجمع التوعية التعليمية
وادي السدواس



GROUND FLOOR PLAN
SCALE 1:100

اسم المشرح	مجمع التوجيه التعليمي للبنات
اسم اللوحة	معماري الدور الأول AS-BUILT DRAWING
رقم اللوحة	رقم قياسي ١٠/١
التاريخ	٢٠٢٢-١١-١٩

مدير شؤون المباني	مهندس / فهد عابد المدرع
التوقيع	

مهندس المقاول	مهندس الاستشاري مشروع مجمع ثانوية للبنات وادي السور
تقديم رقم	




FIRST FLOOR PLAN
SCALE 1:100

اسم المشروع	مجمع الدومعة التعليمي للبنات
اسم الورقة	معماري الدور الثاني AS-BUILT DRAWING
رقم الورقة	مقياس ١:١٠٠
التاريخ	٢٠٢٢-١١-١٩

مدير شؤون المباني	التوقيع
مهندس / فهد عايد المدبر	

مهندس المعاول	
مهندس الاستشاري	
تقديم رقم	

مختبرية بنات الجزيرة للمقاولات
مهندس النور محمد النور
وادي لاسا

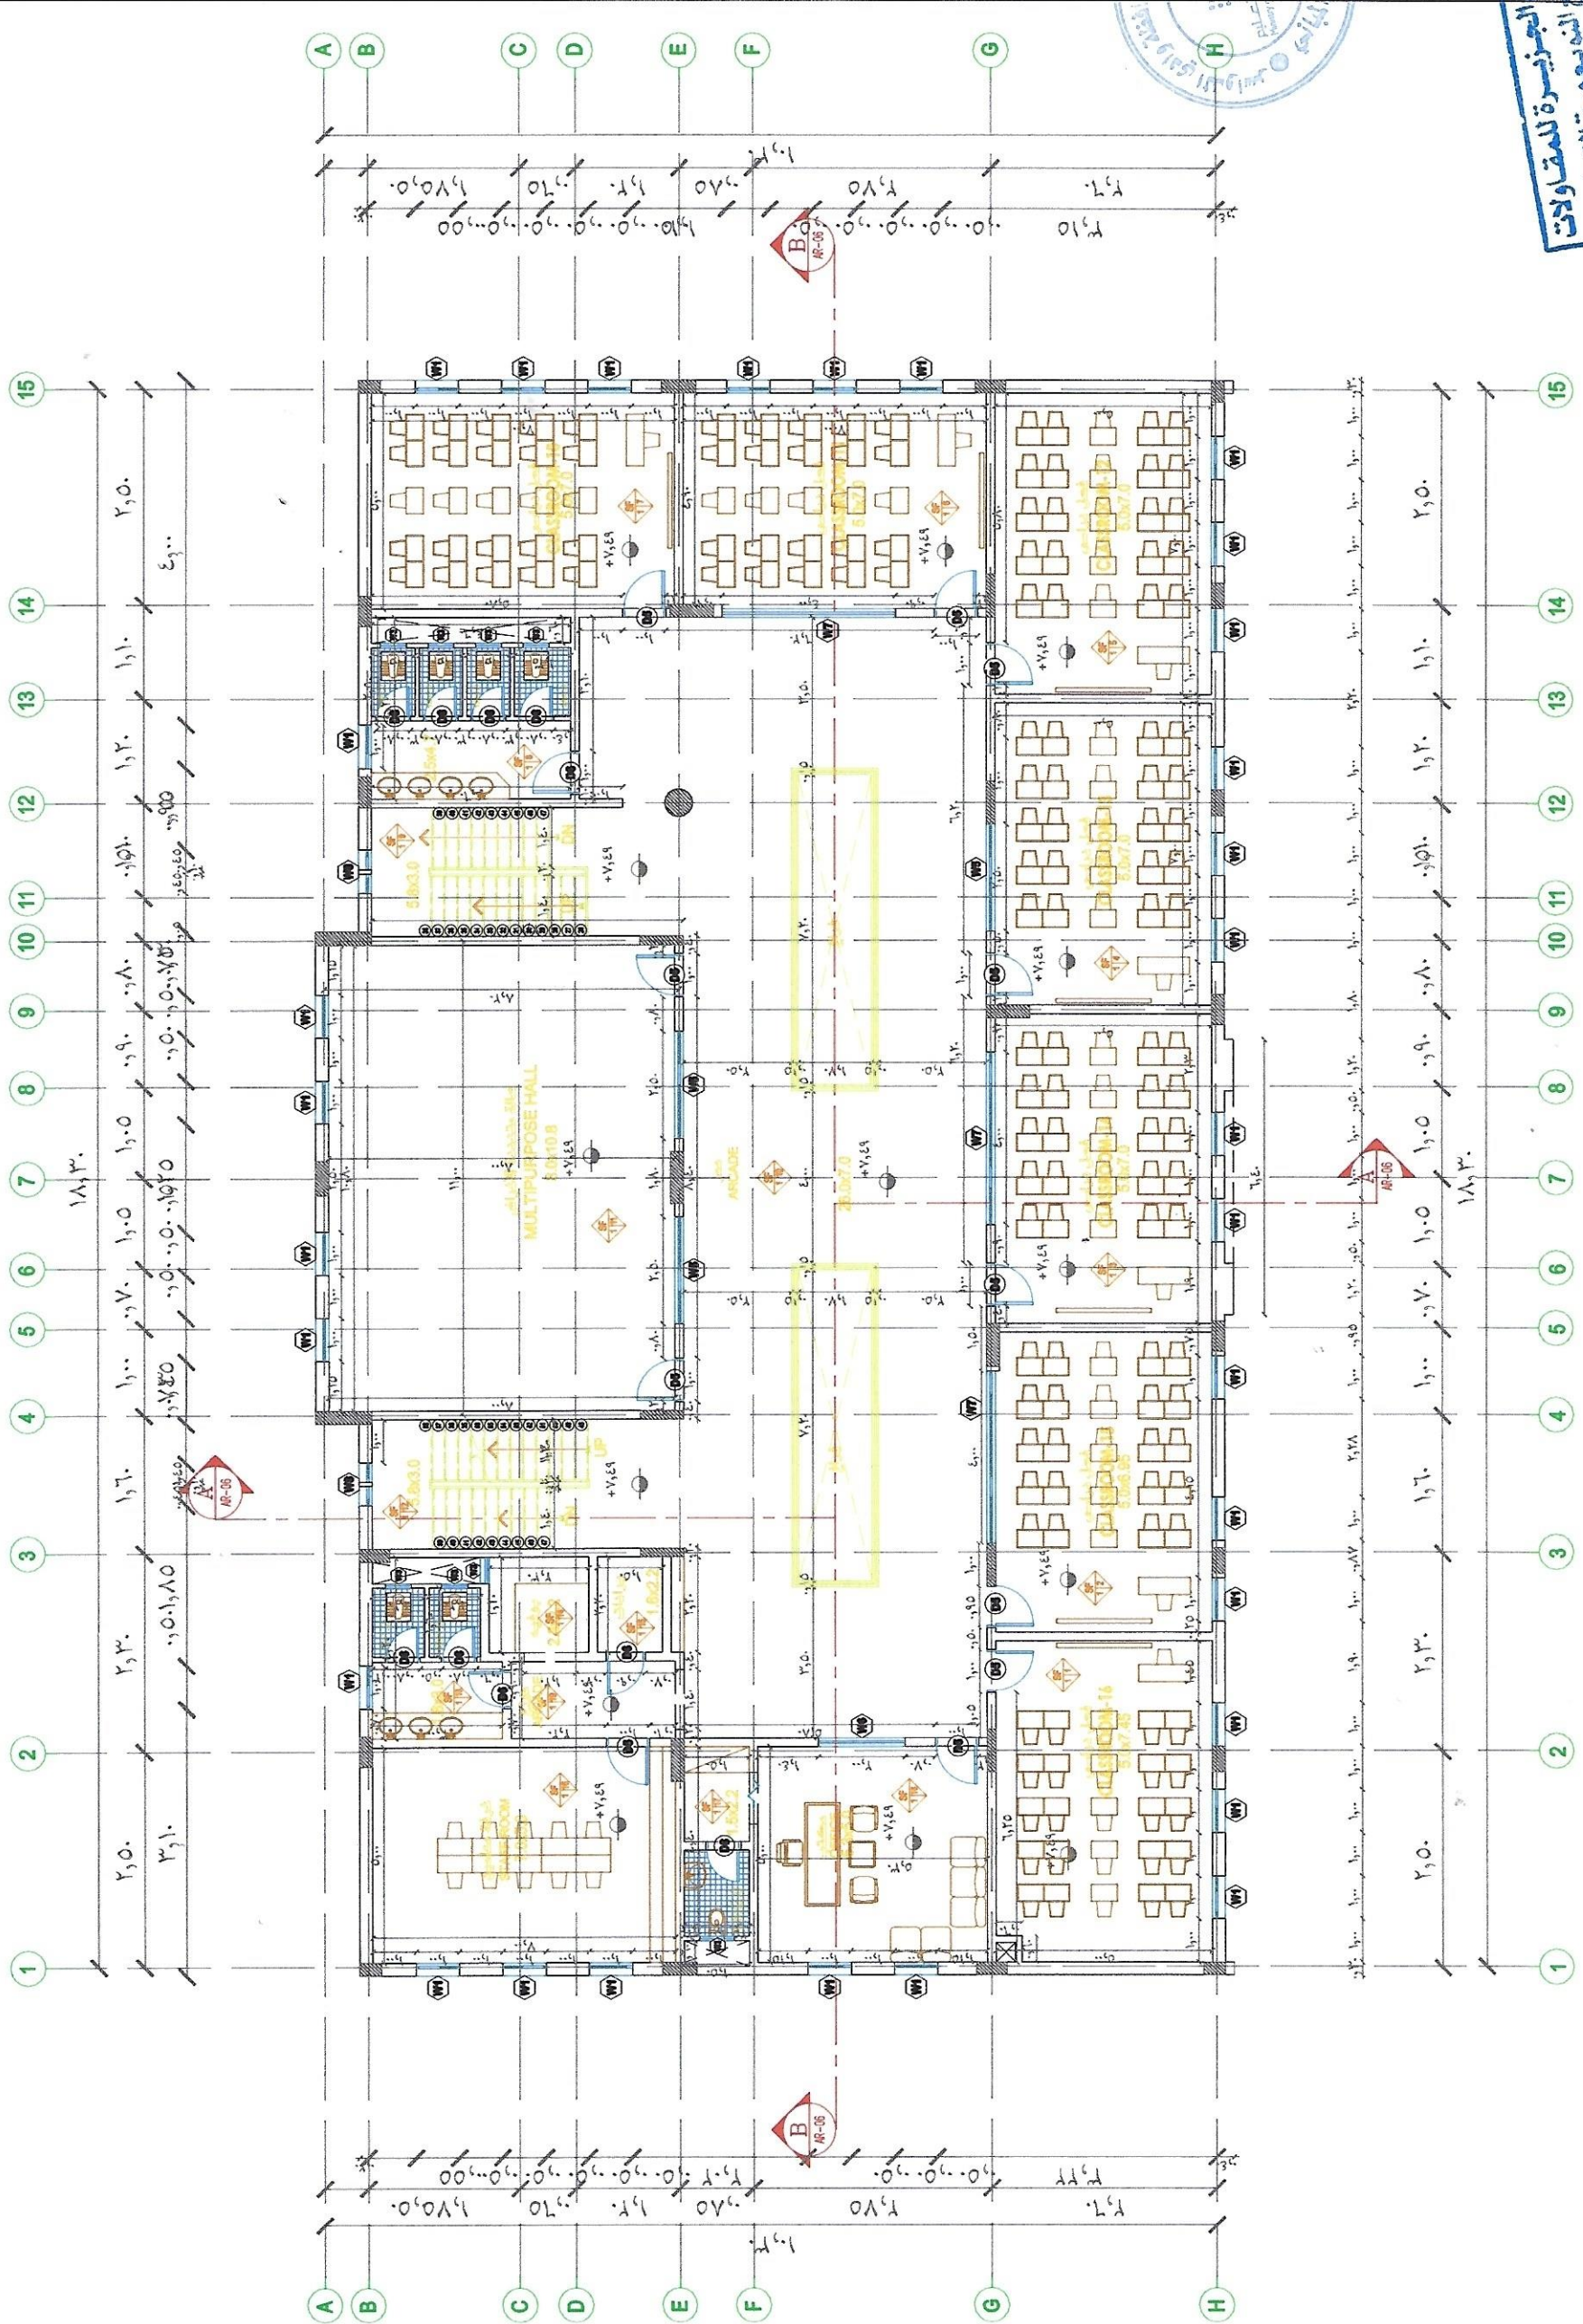

SECOND FLOOR PLAN
SCALE 1:100




اسم المشروع	مجمع الدويمة التعليمي للبنات
اسم الوحدة	مخطط الوحدة العامة
رقم الوحدة	AS-BUILT DRAWING
الترقيم	١٠٠/١
التاريخ	٢٠٢٢-١١-١٩



مدير شؤون المباني	مهندس / فهد عابد المدبر
التوقيع	

مهندس المقاول	
مهندس الاستشاري	
مهندس التصميم	

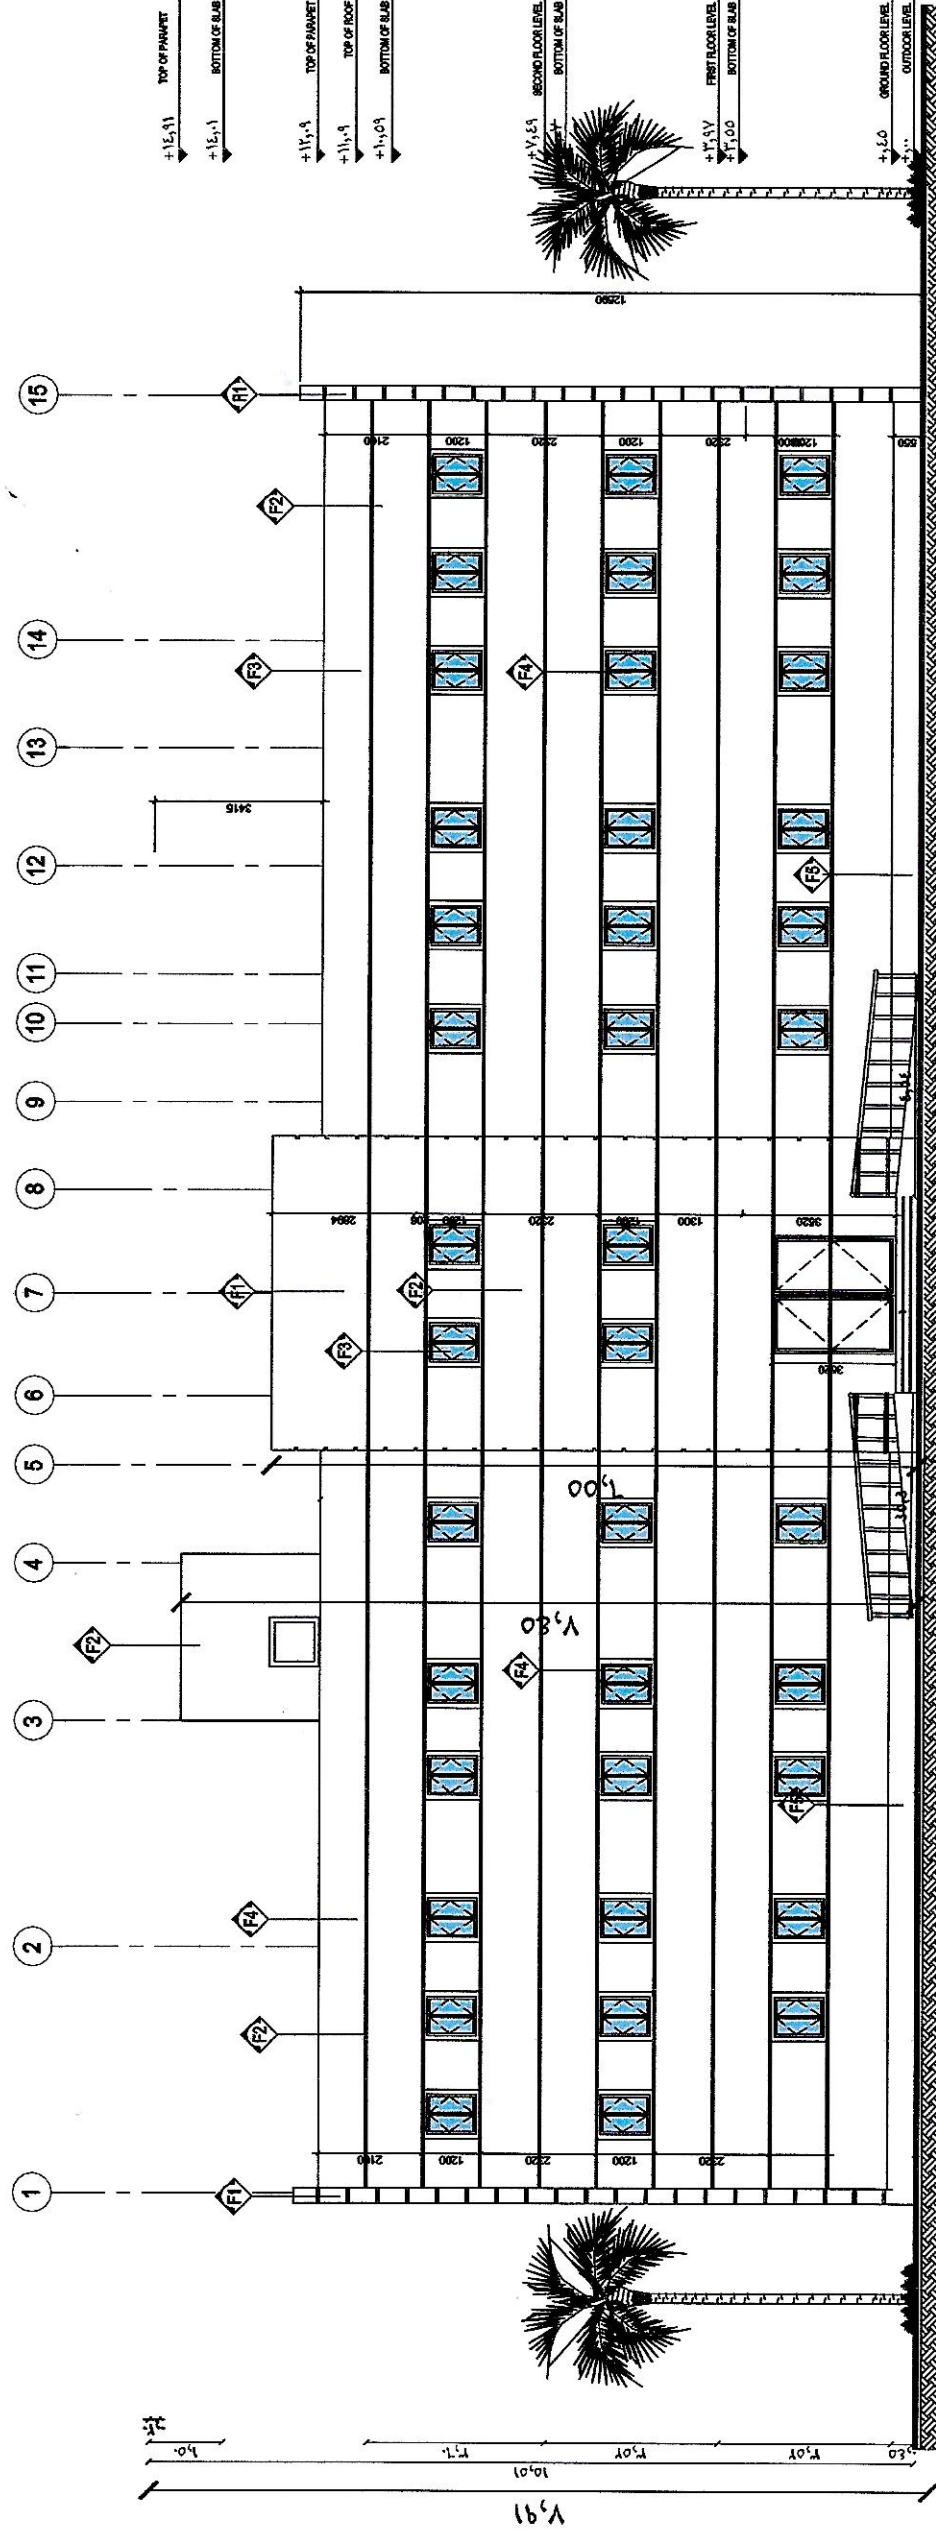

SYMBOL LEGEND:

- F1** TEXTURE PAINT WITH 20mm X 10mm DEEP GROOVE ON PLASTER
- F2** TEXTURE PAINT WITH 20mm X 10mm DEEP GROOVE ON PLASTER
- F3** RIYADH STONE
- F4** 6/12/6 DOUBLE GLAZING GLASS PANEL (BLUE GREEN COLOR OR AS SPECIFIED)
- F5** 30mm THK GRANITE PLINTH (RED COLOR)

MAIN ELEVATION

1:100

SCALE

EL-06

مجمع الدويمة التعليمي للبنات
مخطط الوحدة العامة
AS-BUILT DRAWING
١٠٠/١
٢٠٢٢-١١-١٩




اسم المشروع	مجمع الواجهة التعليمية للبنات
اسم اللوحة	مخطط الواجهة الجانبيه AS-BUILT DRAWING
رقم اللوحة	مقياس ١٠٠/١
التاريخ	٢٠٢٢-١١-١٩

شركة بناء الجزيرة للمقاولات BENA AL-JAZEERAH CO
--

مدير شؤون المباني	مهندس / فهد عايد المدرع
التوقيع	

مهندس المقاول	
مهندس الاستشاري	
قديم رقم	

مستشار
مجمع التوزيع المتكامل
للمقاولات

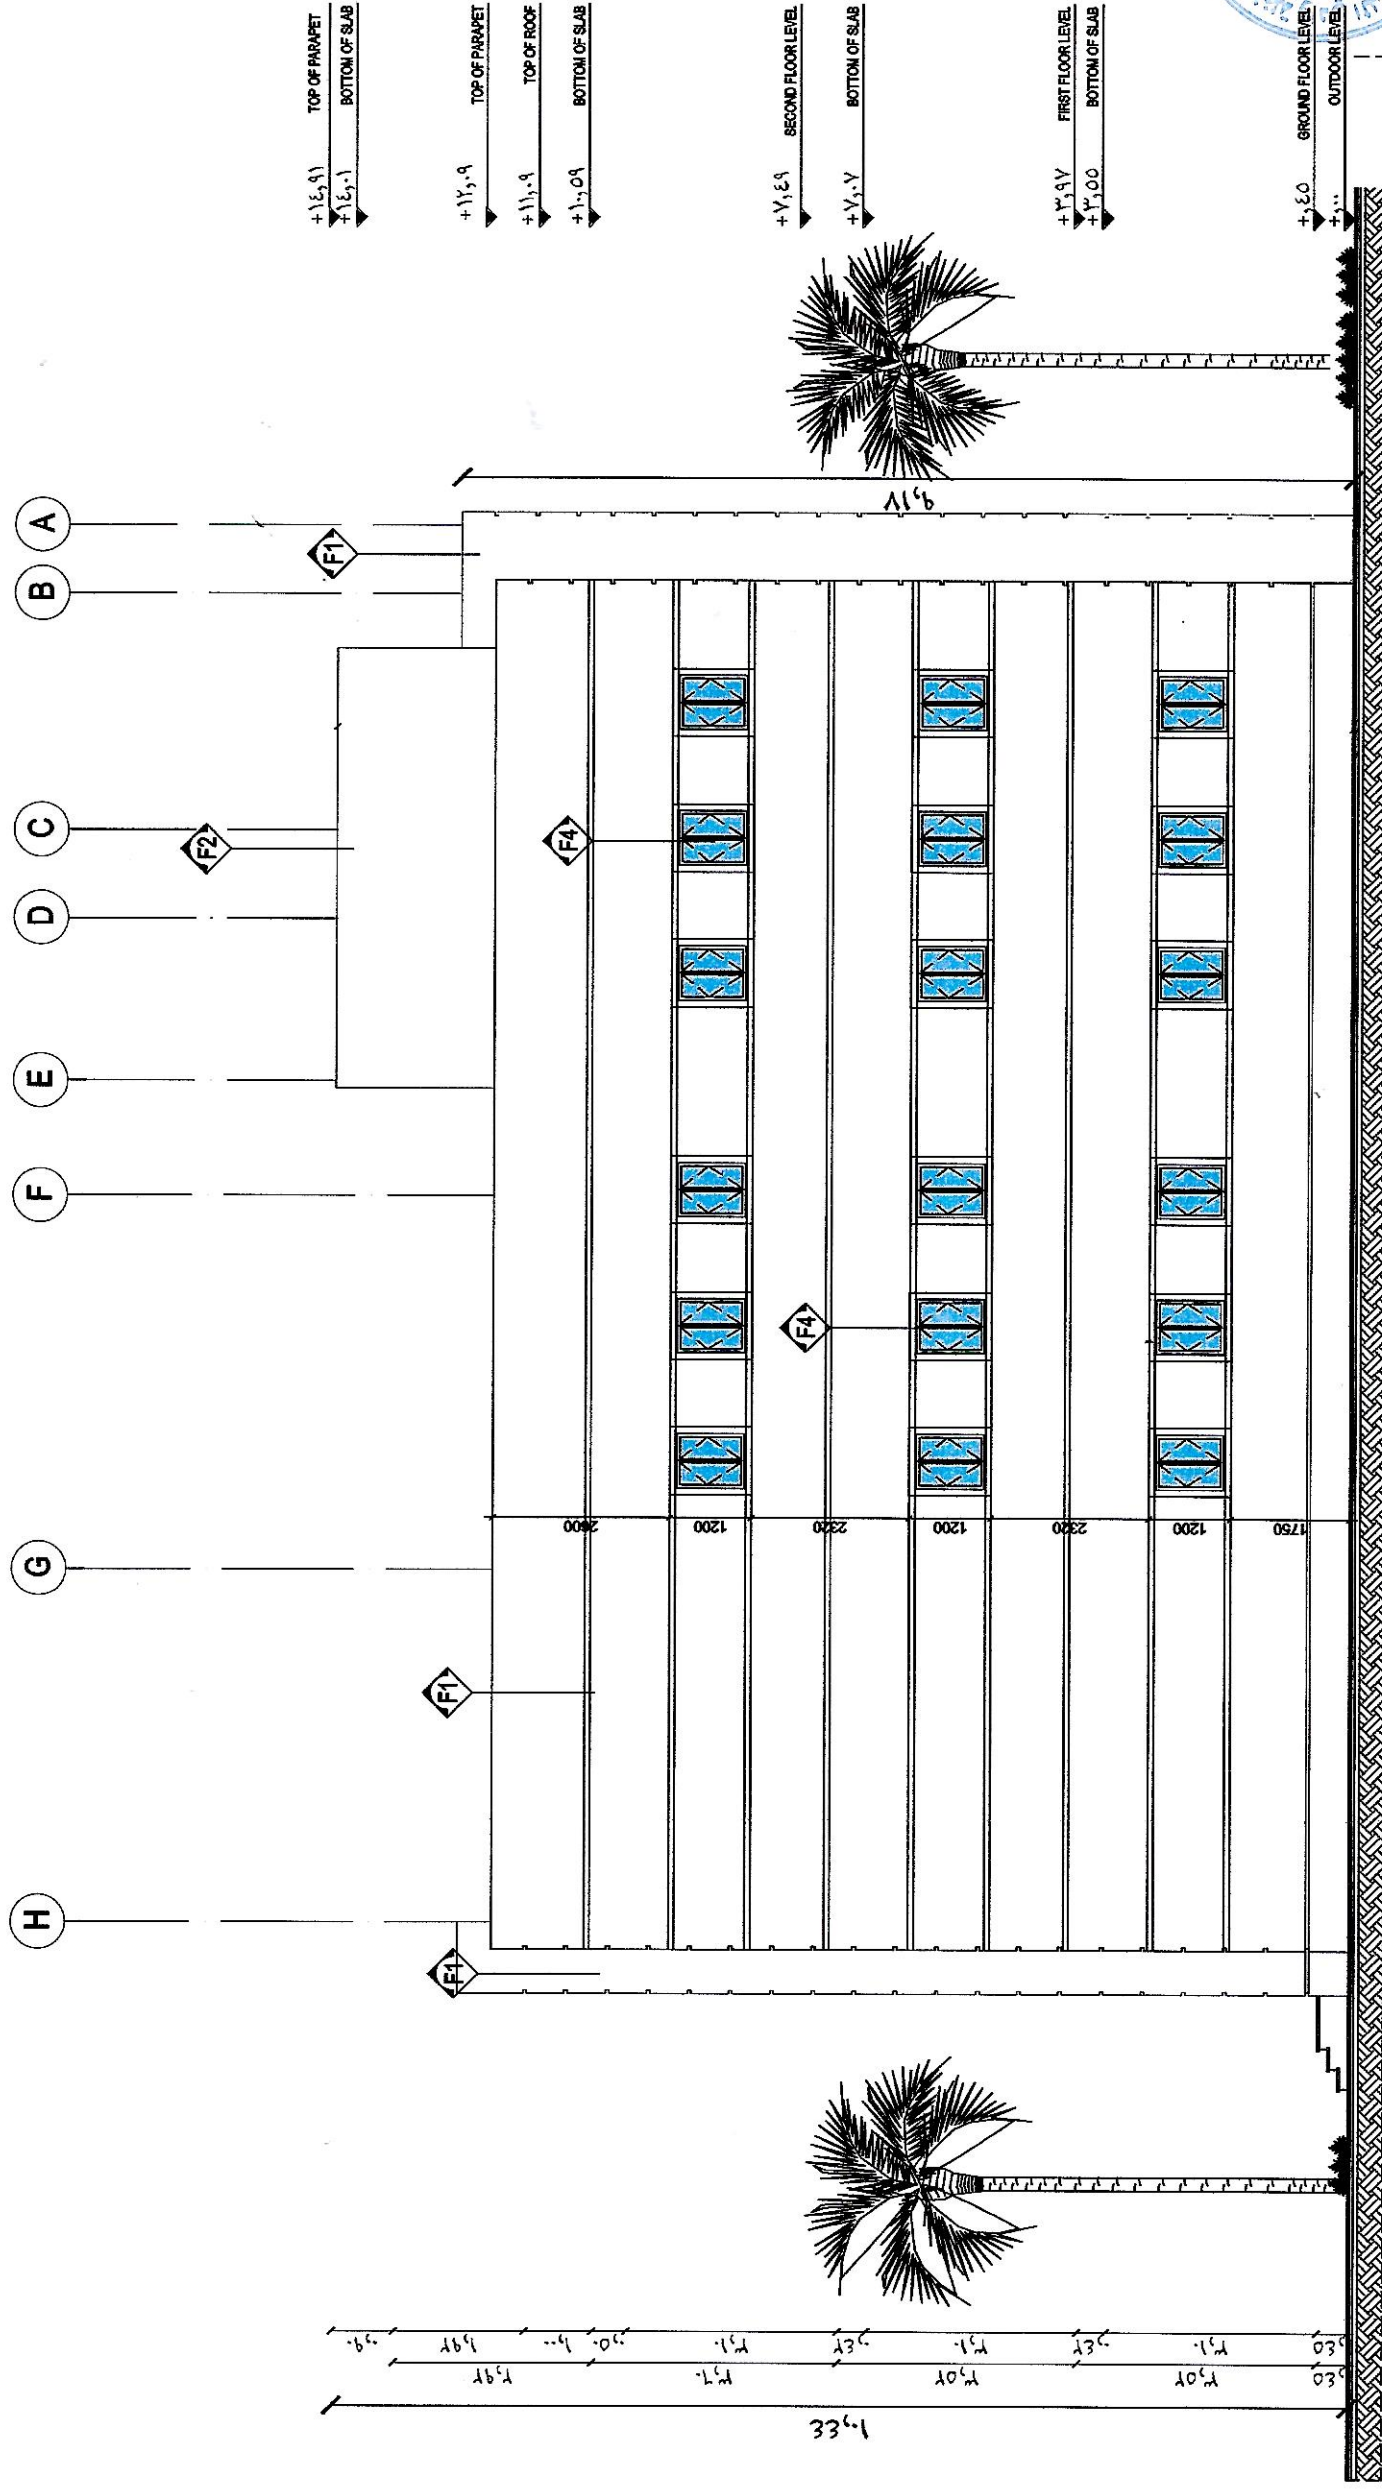

LEFT SIDE ELEVATION
SCALE: 1:100
EL2
AR-06

المملكة العربية السعودية





وزارة التربية والتعليم

MINISTRY OF EDUCATION

وكالة الوزارة للمباني

اسم المشروع	مجمع النويمة التعليمي للبنات
اسم الورقة	قطاع بالمبي 1-1 ASBUILT DRAWING
رقم الورقة	مقياس 1/100 الرسم
التاريخ	٢٠٢٢-١١-١٩

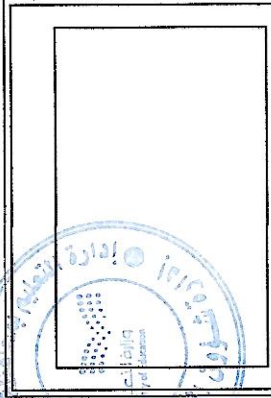

مدير شؤون المباني	مهندس / نهد عابد المدرع
التوقيع	[Signature]

مهندس المظالم	[Signature]
مهندس الاستشاري	[Signature]
هديم رقم	وادي اسد واسر

مشروع مجمع النويمة التعليمي

H

G


F

E

D

C

B

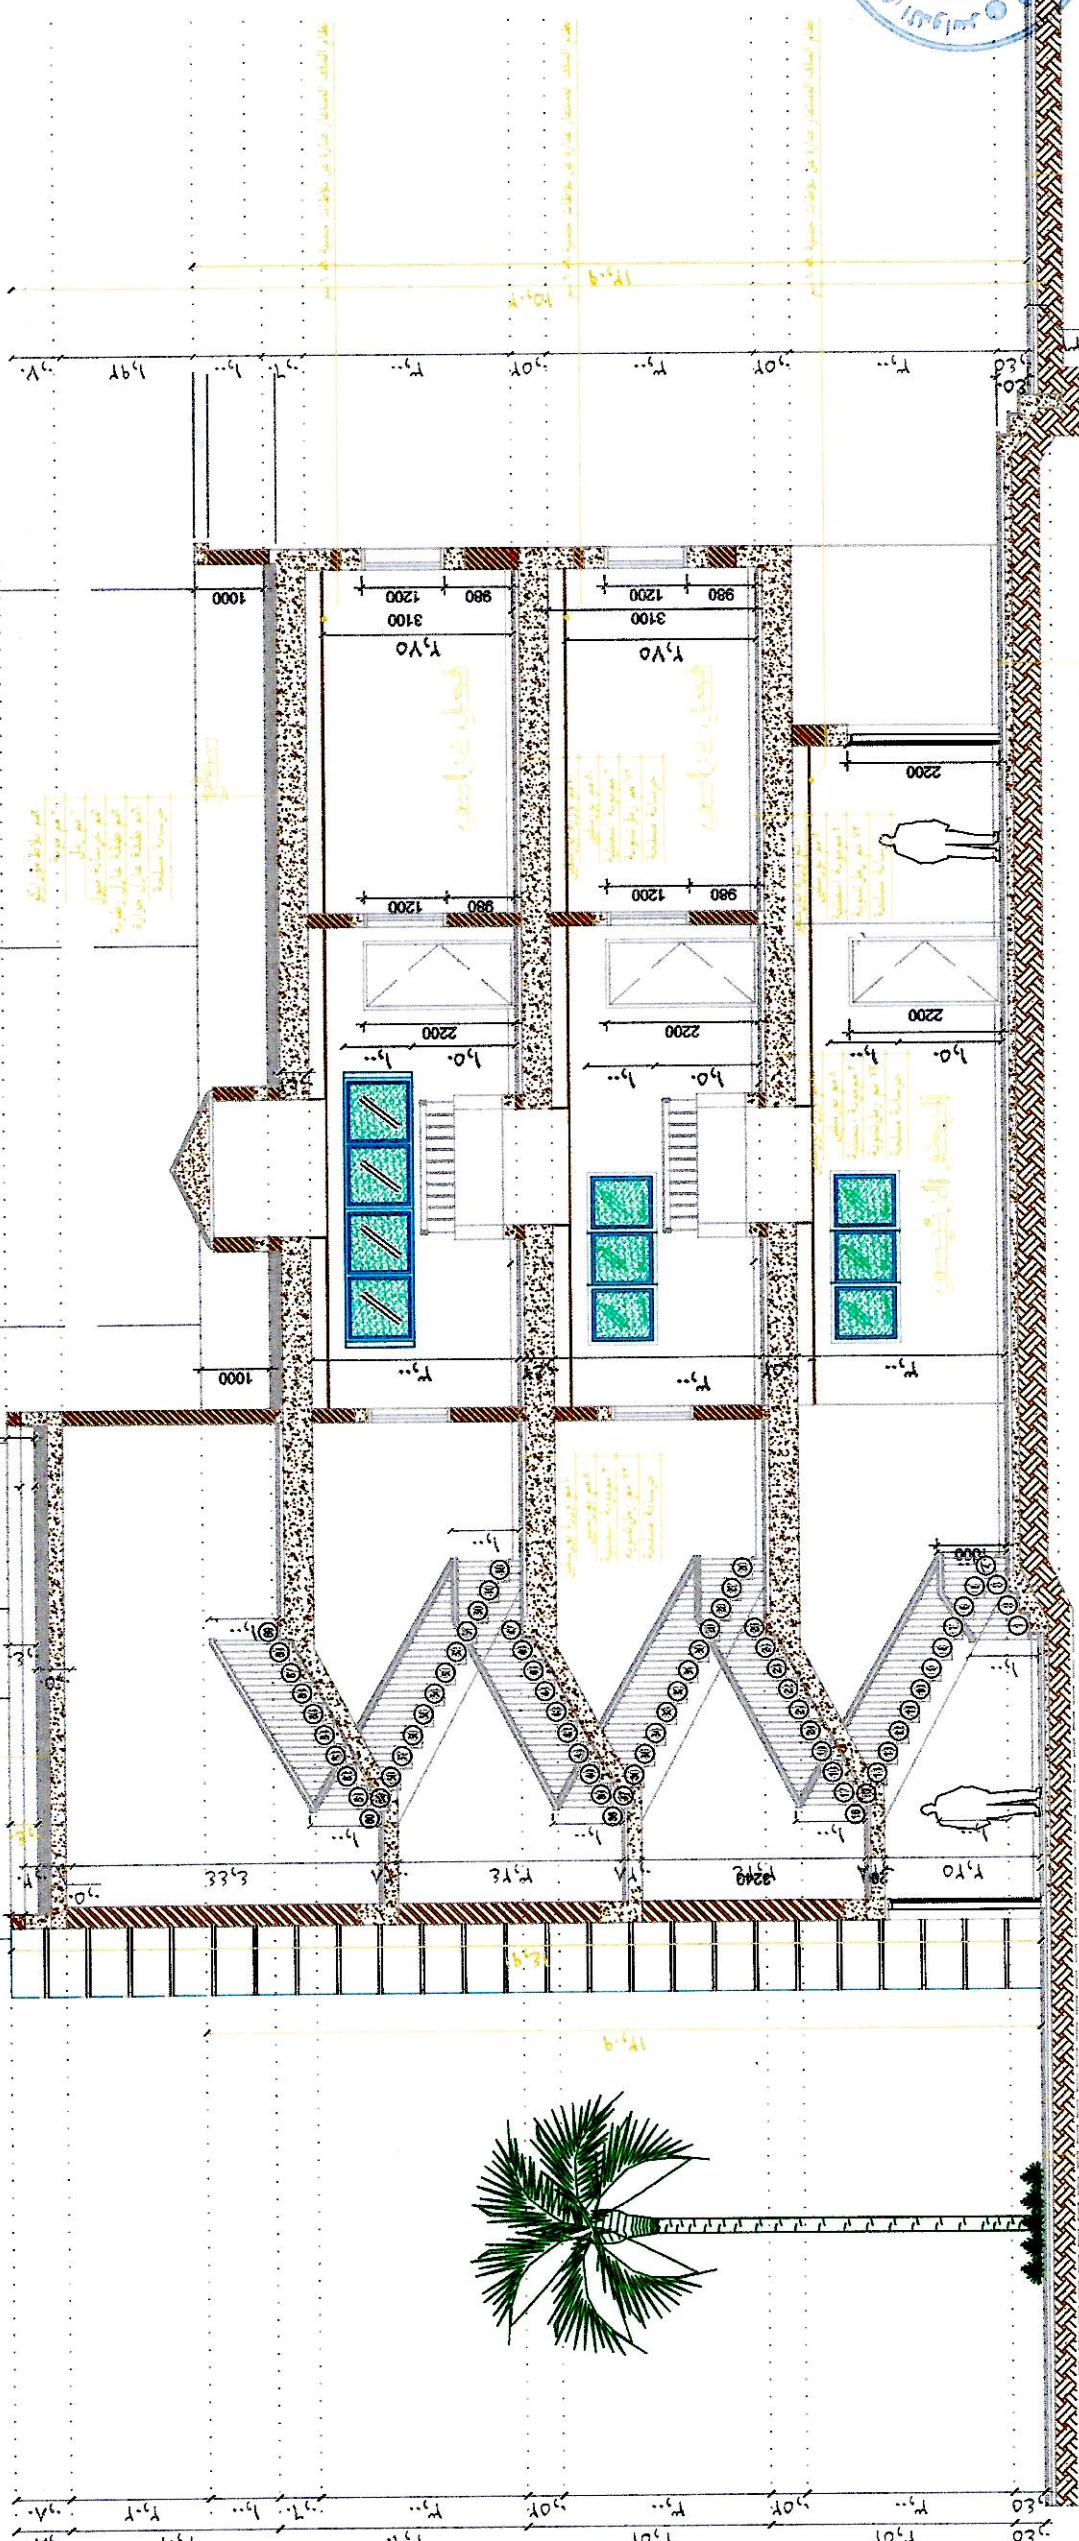

SECTION THRU "A-A"

1:100

S1

AR-08

SCALE:

المملكة العربية السعودية



وزارة التربية والتعليم
Ministry of Education

وزارة التربية والتعليم

MINISTRY OF EDUCATION

وكالة الوزارة للمباني

اسم المشروع	مجمع التويزة التعليمية للبنات
اسم اللوحة	قطاع المبني ب-ب AS-BUILT DRAWING
رقم اللوحة	مقياس الرسم ١:١٠٠
التاريخ	٢٠٢٢-١١-١٩




شركة بناء الجزيرة للمقاولات
BENA AL-JAZEERAH CO



مدير شؤون المباني	مهندس / فهد عايد المدرع
التوقيع	

مهندس المقاول	
مهندس الاستشارة	
تقديم رقم	

مشروع مجمع التويزة التعليمية
مهندس المقاول
مهندس الاستشارة

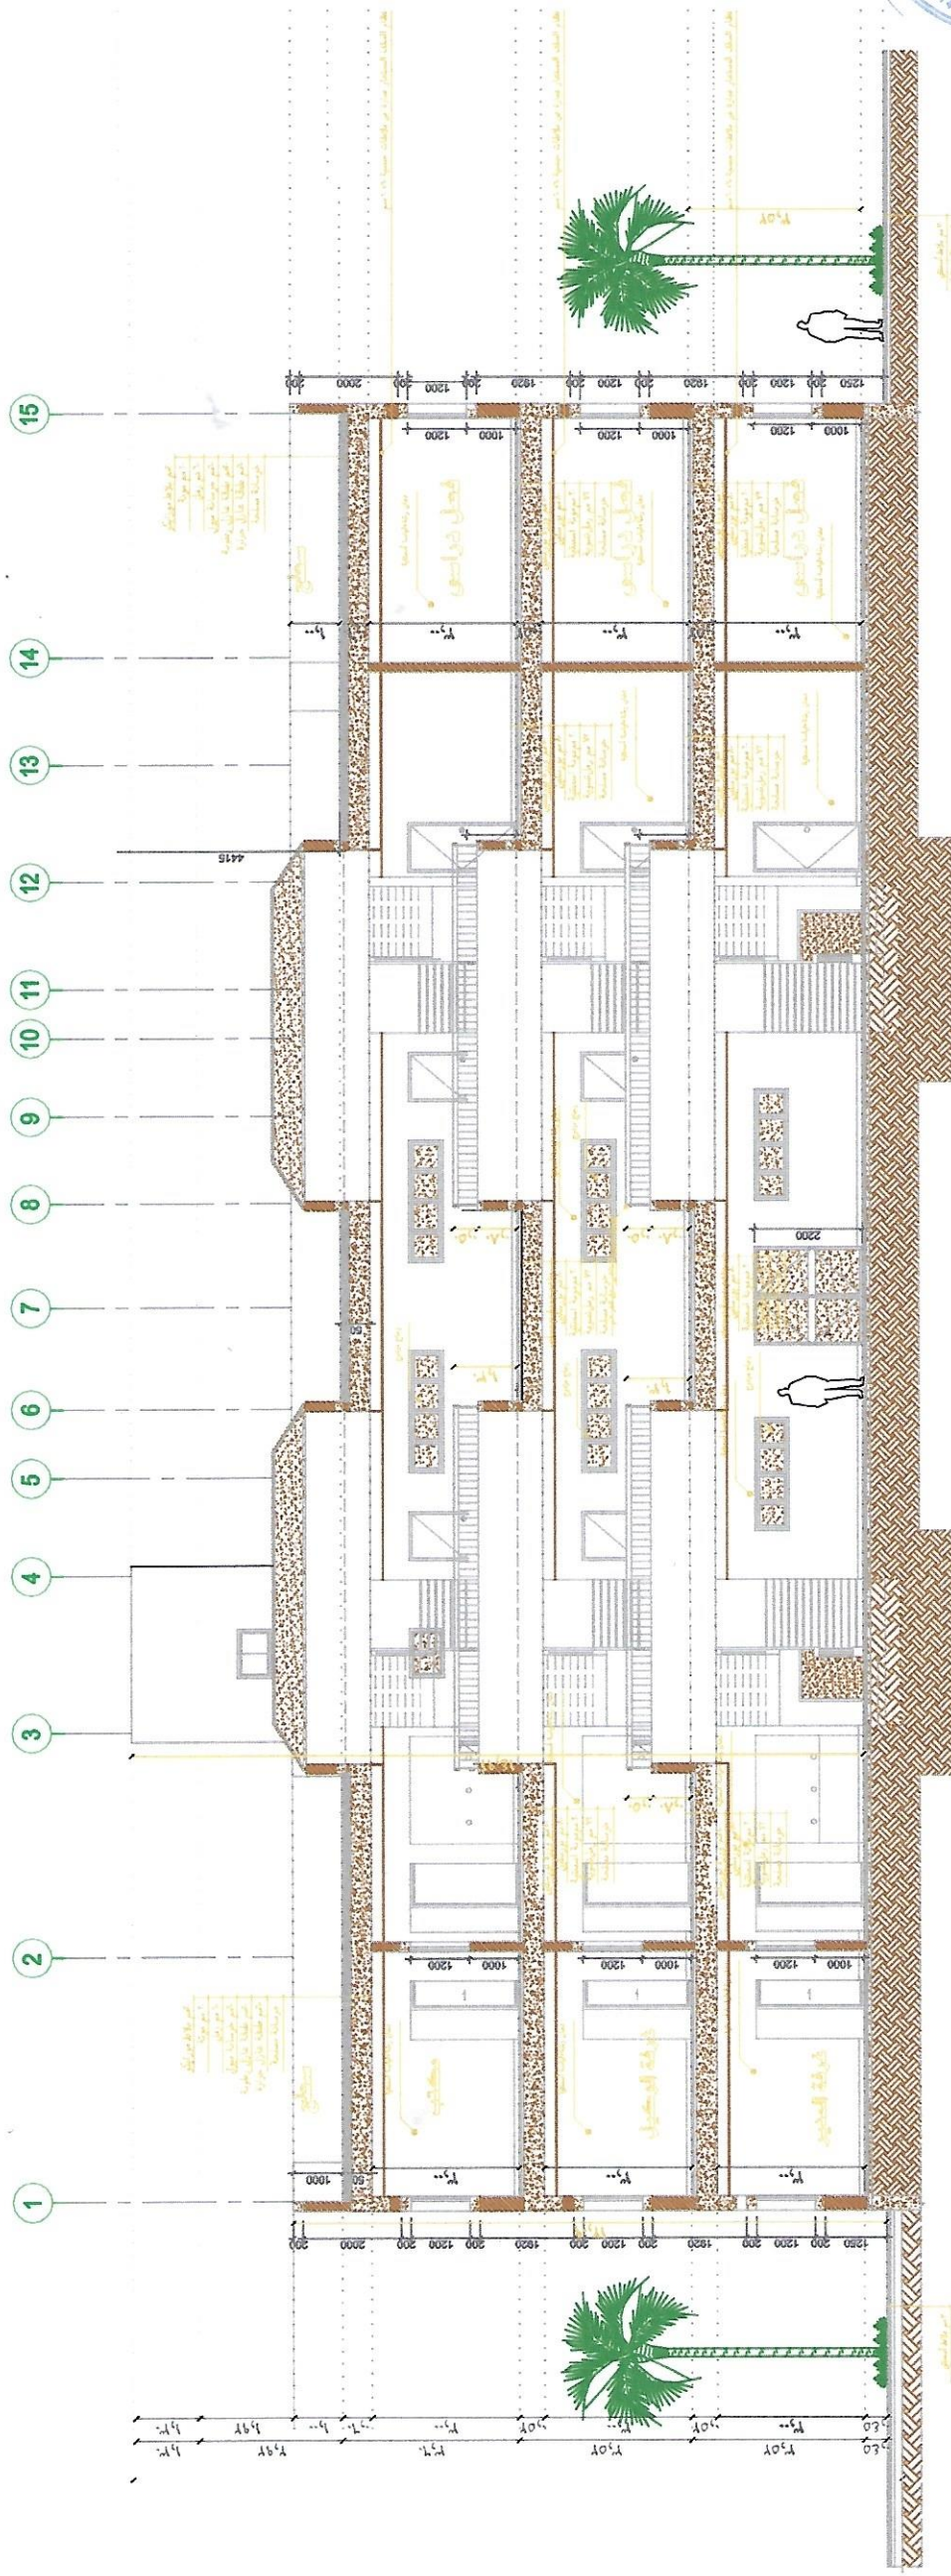


SECTION THRU "B-B"
SCALE: 1:100
AR-08



اسم المشروع	مجمع التوسعة التعليمي للبنات
اسم الورقة	تفاصيل السلم AS-BUILT DRAWING
رقم الورقة	مقياس ١٠/١
التاريخ	٢٠٢٢-١١-١٩






شركة بناء الجزيرة للمقاولات
BENA AL-JAZERAH CO

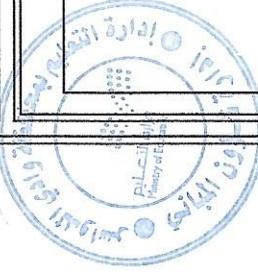


مدير شؤون المباني	مهندس / فهد عابد المدرع
التوقيع	


مهندس المقاول	
مهندس الاستشاري	
تقديم رقم	

مستورع مجمع التوسعة التعليمي
فادي السدواوي

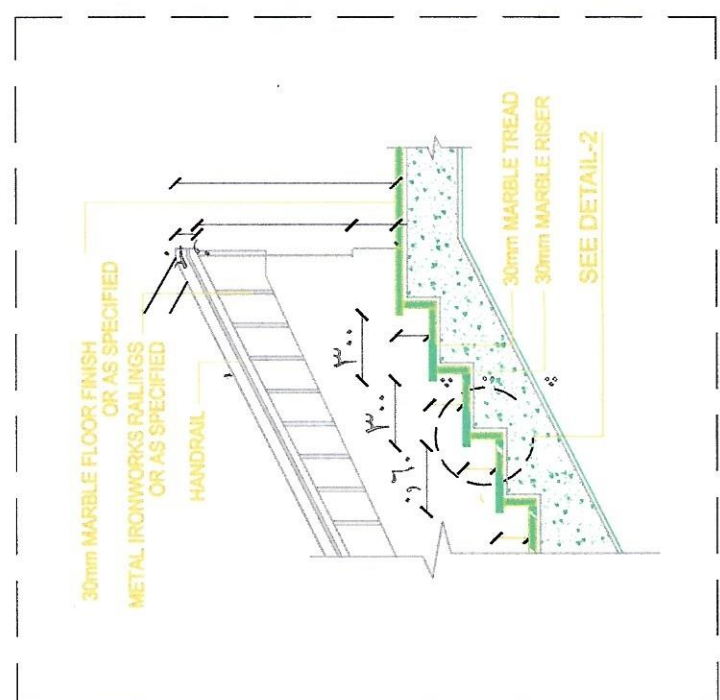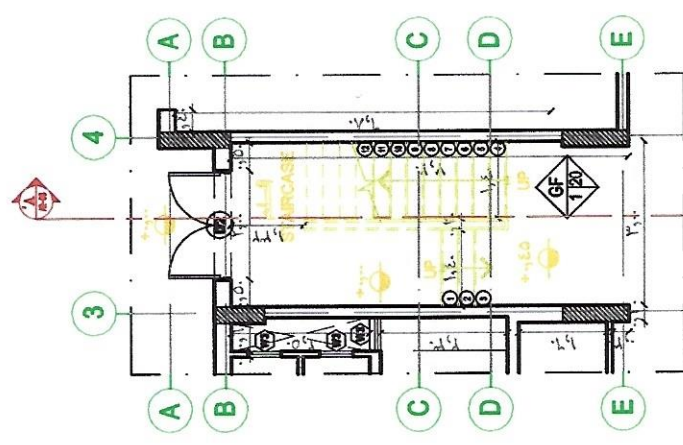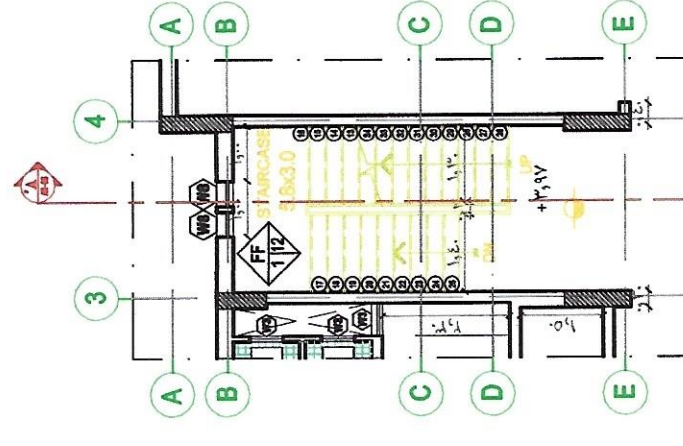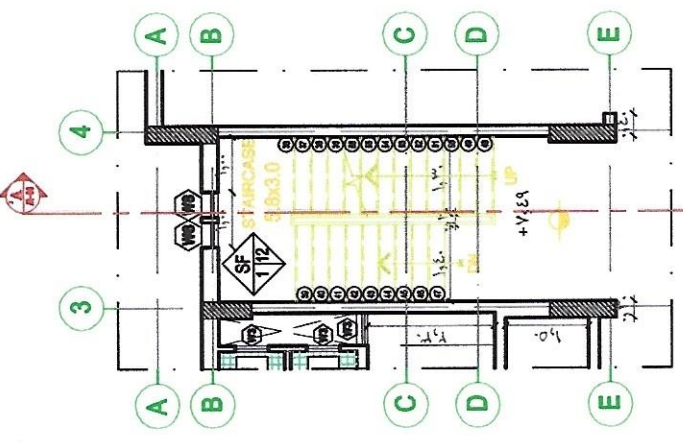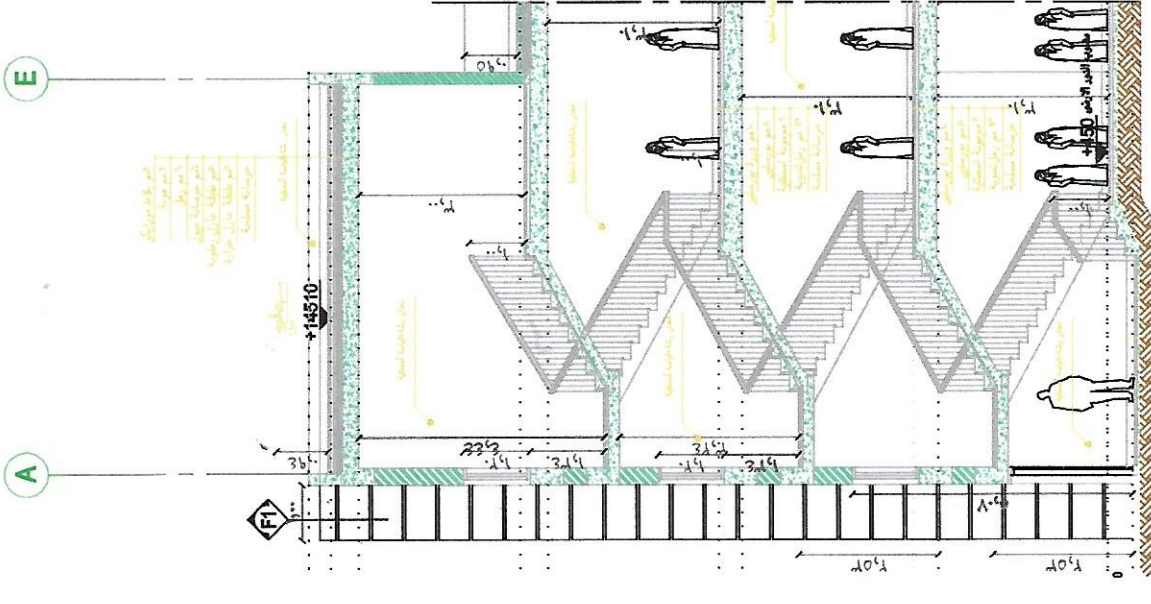

07
AR-08
SCALE: 1/25
DETAIL - 1

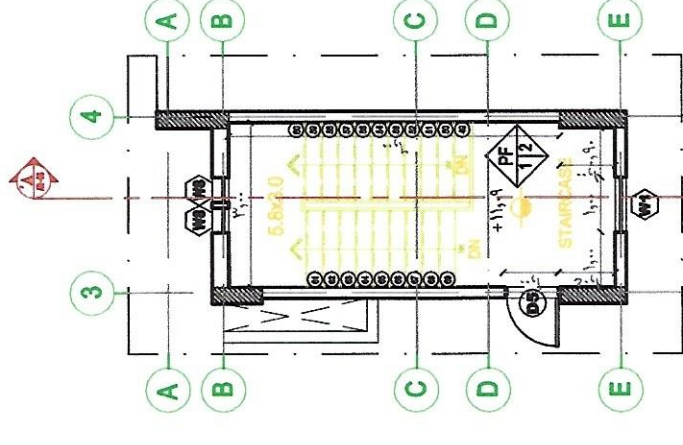

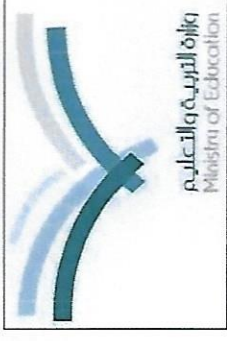


اسم المشروع	مجمع النويمة التعليمي للبنات
اسم الوحدة	مخطط خارج الشبكات AS-BUILT DRAWING
رقم الوحدة	مقياس ١:١٠٠
التاريخ	٢٠٢٢-١١-١٩




مدير شؤون المباني	مهندس / فهد عايد المدرع
التوقيع	

مهندس المقاول	مهندس الاستشاري	تقديم رقم

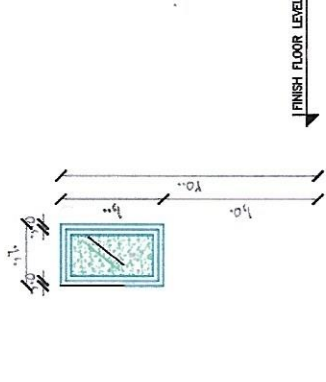


ELEVATION
W10
6/12/6 DOUBLE GLAZING PANELS
WITH POWDER COATED ALUMINUM FRAME
SINGLE PANELS FIXED
2 SETS - VERTY PLAN

النموذج	عرض	ارتفاع	جلسة	مسك أمم	قصاصات المونوم مسك دا مم بلون بني محروق وزجاج مزدوج مطلي مسطح أبيض
W10	0.60	2.50	1.50		بيان الأعمال

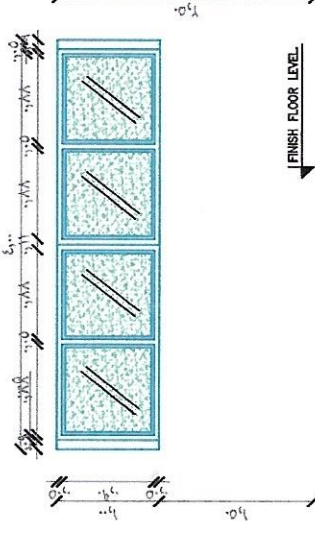


ELEVATION
W7
6/12/6 DOUBLE GLAZING PANELS
WITH POWDER COATED ALUMINUM FRAME
ALL PANELS FIXED
2 SETS - VERTY PLAN

النموذج	عرض	ارتفاع	جلسة	مسك أمم	قصاصات المونوم مسك دا مم بلون بني محروق وزجاج مزدوج مطلي مسطح أبيض
W7	4.00	2.50	1.50		بيان الأعمال

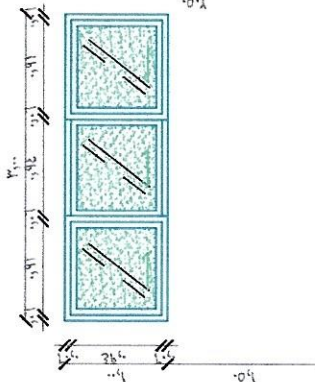


ELEVATION
W4
6/12/6 DOUBLE GLAZING PANELS
WITH POWDER COATED ALUMINUM FRAME
ALL PANELS FIXED
47 SETS - VERTY PLAN

النموذج	عرض	ارتفاع	جلسة	مسك أمم	قصاصات المونوم مسك دا مم بلون بني محروق وزجاج مزدوج مطلي مسطح أبيض
W4	3.00	2.50	1.50		بيان الأعمال

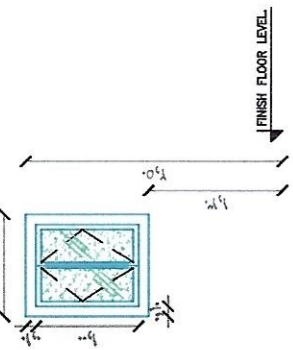


ELEVATION
W1
6/12/6 DOUBLE GLAZING PANELS
WITH POWDER COATED ALUMINUM FRAME
1 PANEL SLIDING & 1 PANEL FIXED
139 SETS - VERTY PLAN

النموذج	عرض	ارتفاع	جلسة	مسك أمم	قصاصات المونوم مسك دا مم بلون بني محروق وزجاج مزدوج مطلي مسطح أبيض
W1	1.00	2.50	1.30		بيان الأعمال

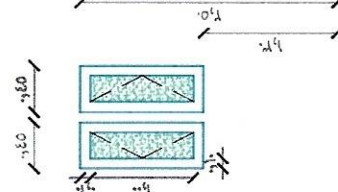


ELEVATION
W8
6/12/6 DOUBLE GLAZING PANELS
WITH POWDER COATED ALUMINUM FRAME
1 PANEL SLIDING & 1 PANEL FIXED
139 SETS - VERTY PLAN

النموذج	عرض	ارتفاع	جلسة	مسك أمم	قصاصات المونوم مسك دا مم بلون بني محروق وزجاج مزدوج مطلي مسطح أبيض
W8	0.45	2.50	1.30		بيان الأعمال

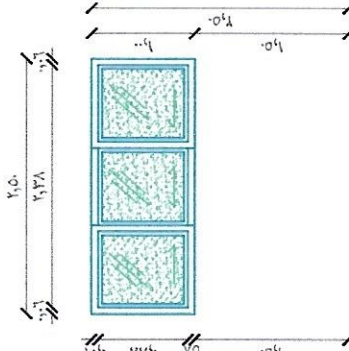


ELEVATION
W5
6/12/6 DOUBLE GLAZING PANELS
WITH POWDER COATED ALUMINUM FRAME
1 PANEL SLIDING & 2 PANELS FIXED
2 SETS - VERTY PLAN

النموذج	عرض	ارتفاع	جلسة	مسك أمم	قصاصات المونوم مسك دا مم بلون بني محروق وزجاج مزدوج مطلي مسطح أبيض
W5	2.50	2.50	1.50		بيان الأعمال

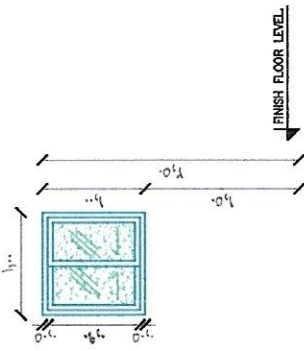


ELEVATION
W2
6/12/6 DOUBLE GLAZING PANELS
WITH POWDER COATED ALUMINUM FRAME
1 PANEL SLIDING & 1 PANEL FIXED
139 SETS - VERTY PLAN

النموذج	عرض	ارتفاع	جلسة	مسك أمم	قصاصات المونوم مسك دا مم بلون بني محروق وزجاج مزدوج مطلي مسطح أبيض
W2	1.00	2.50	1.50		بيان الأعمال

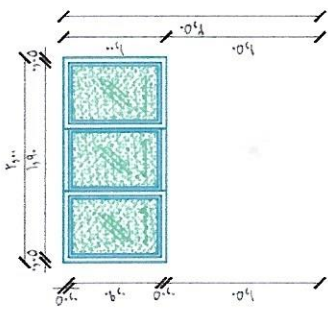


ELEVATION
W6
6/12/6 DOUBLE GLAZING PANELS
WITH POWDER COATED ALUMINUM FRAME
1 PANEL SLIDING & 2 PANELS FIXED
2 SETS - VERTY PLAN

النموذج	عرض	ارتفاع	جلسة	مسك أمم	قصاصات المونوم مسك دا مم بلون بني محروق وزجاج مزدوج مطلي مسطح أبيض
W6	2.00	2.50	1.50		بيان الأعمال

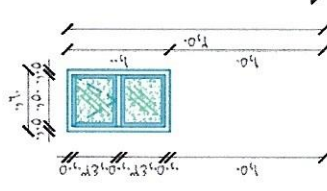

ELEVATION
W3
6/12/6 DOUBLE GLAZING PANELS
WITH POWDER COATED ALUMINUM FRAME
1 PANEL FIXED & 1 PANEL SLIDING
7 SETS - VERTY PLAN

النموذج	عرض	ارتفاع	جلسة	مسك أمم	قصاصات المونوم مسك دا مم بلون بني محروق وزجاج مزدوج مطلي مسطح أبيض
W3	0.60	2.50	1.50		بيان الأعمال

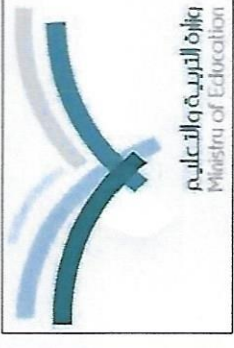

اسم المشروع	مجمع التويعمة التعليمي للبنات
اسم اللوحة	مخطط خارج الابواب AS-BUILT DRAWING
رقم اللوحة	١
التاريخ	٢٠٢٢-١١-١٩




شركة بناء الجزيرة للمقاولات
BENA AL-JAZEERAH CO

مدير شؤون المباني	مهندس / فهد عايد المدرع
التوقيع	

مهندس المقاول	
مهندس الاستشاري	
تقديم رقم	


مشاريع مجمع التويعمة التعليمي
مشاريع الجزيرة للمقاولات

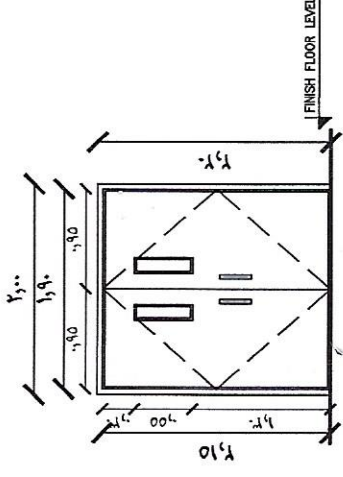

ELEVATION D4

المودج	عرض	ارتفاع
D4	2.00	2.20


بيان الاتصال
باب ختلفين من قطاعات معدنية جوتا مع نظارة زجاج مسطح شباك سم ٦ لكل ضللة و طبقا للمخططات مع تركيب كالون للعروب

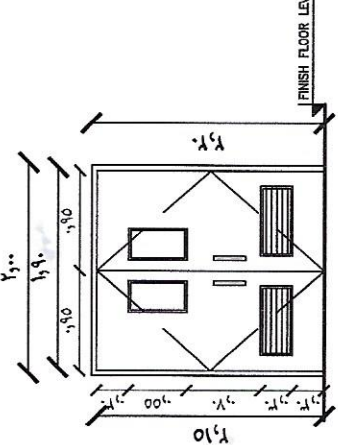

ELEVATION D3

المودج	عرض	ارتفاع
D3	2.00	2.20


بيان الاتصال
باب ختلفين من قطاعات معدنية جوتا وطبقا للمخططات مع نظارة زجاج مسطح شباك سم ٦ لكل ضللة مع جوبلية سفلية للتعوية لكل ضللة مع تركيب كالون مروب

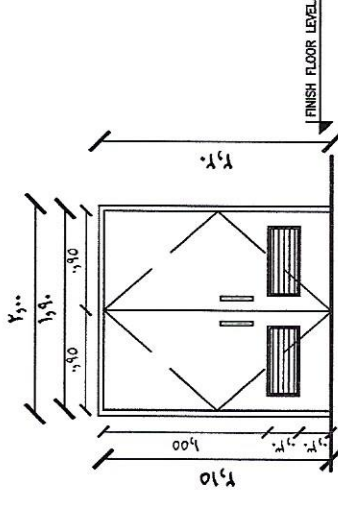

ELEVATION D2

المودج	عرض	ارتفاع
D2	2.00	2.20


بيان الاتصال
باب ختلفين من قطاعات معدنية جوتا وطبقا للمخططات مع جوبلية سفلية للتعوية لكل ضللة مع تركيب كالون مروب عند ابواب السلام

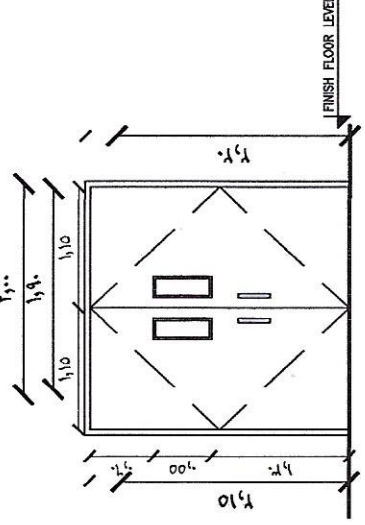

ELEVATION D1

المودج	عرض	ارتفاع
D1	2.40	2.50


بيان الاتصال
باب ختلفين من قطاعات معدنية جوتا مع نظارة زجاج مسطح شباك سم ٦ لكل ضللة و طبقا للمخططات مع تركيب كالون للعروب

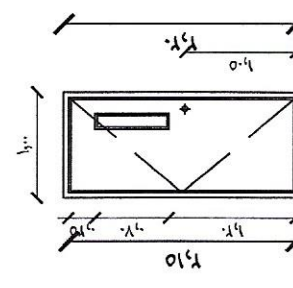

ELEVATION D5

المودج	عرض	ارتفاع
D5	1.00	1.20


بيان الاتصال
باب ضللة واحدة من قطاعات معدنية جوتا مع نظارة زجاج مسطح شباك سم ٦ وطبقا للمخططات

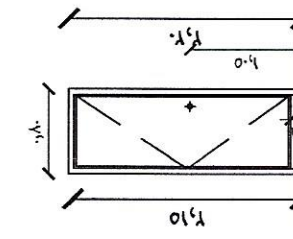

ELEVATION D8

المودج	عرض	ارتفاع
D8	0.80	2.20

بيان الاتصال
باب ضللة واحدة من P.V.C وطبقا للمخططات يبعد من الأرض ١٠ سم

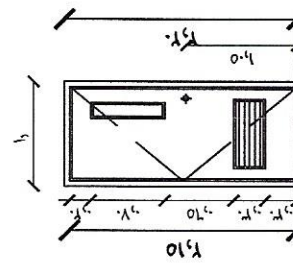

ELEVATION D6

المودج	عرض	ارتفاع
D6	1.00	1.20


بيان الاتصال
باب ضللة واحدة من P.V.C وطبقا للمخططات مع نظارة زجاج مسطح سم ٦ مع جوبلية سفلية للتعوية

اسم المشروع	مجمع الدويعة التعليمي للنبات		
اسم اللوحة	مخطط معماري سكن الحارس AS-BUILT DRAWING		
رقم اللوحة	١	مقياس الرسم	١:١٠٠
التاريخ	٢٠٢٢ - ١١ - ١٩		


شركة بناء الجزيرة للمقاولات
BENA AL-JAZEERAH CO

المباني	مهندس / فهد عايد المدرع
	التوقيع

مجلس المقاول	مجلس الاستشارى	تقديم رقم

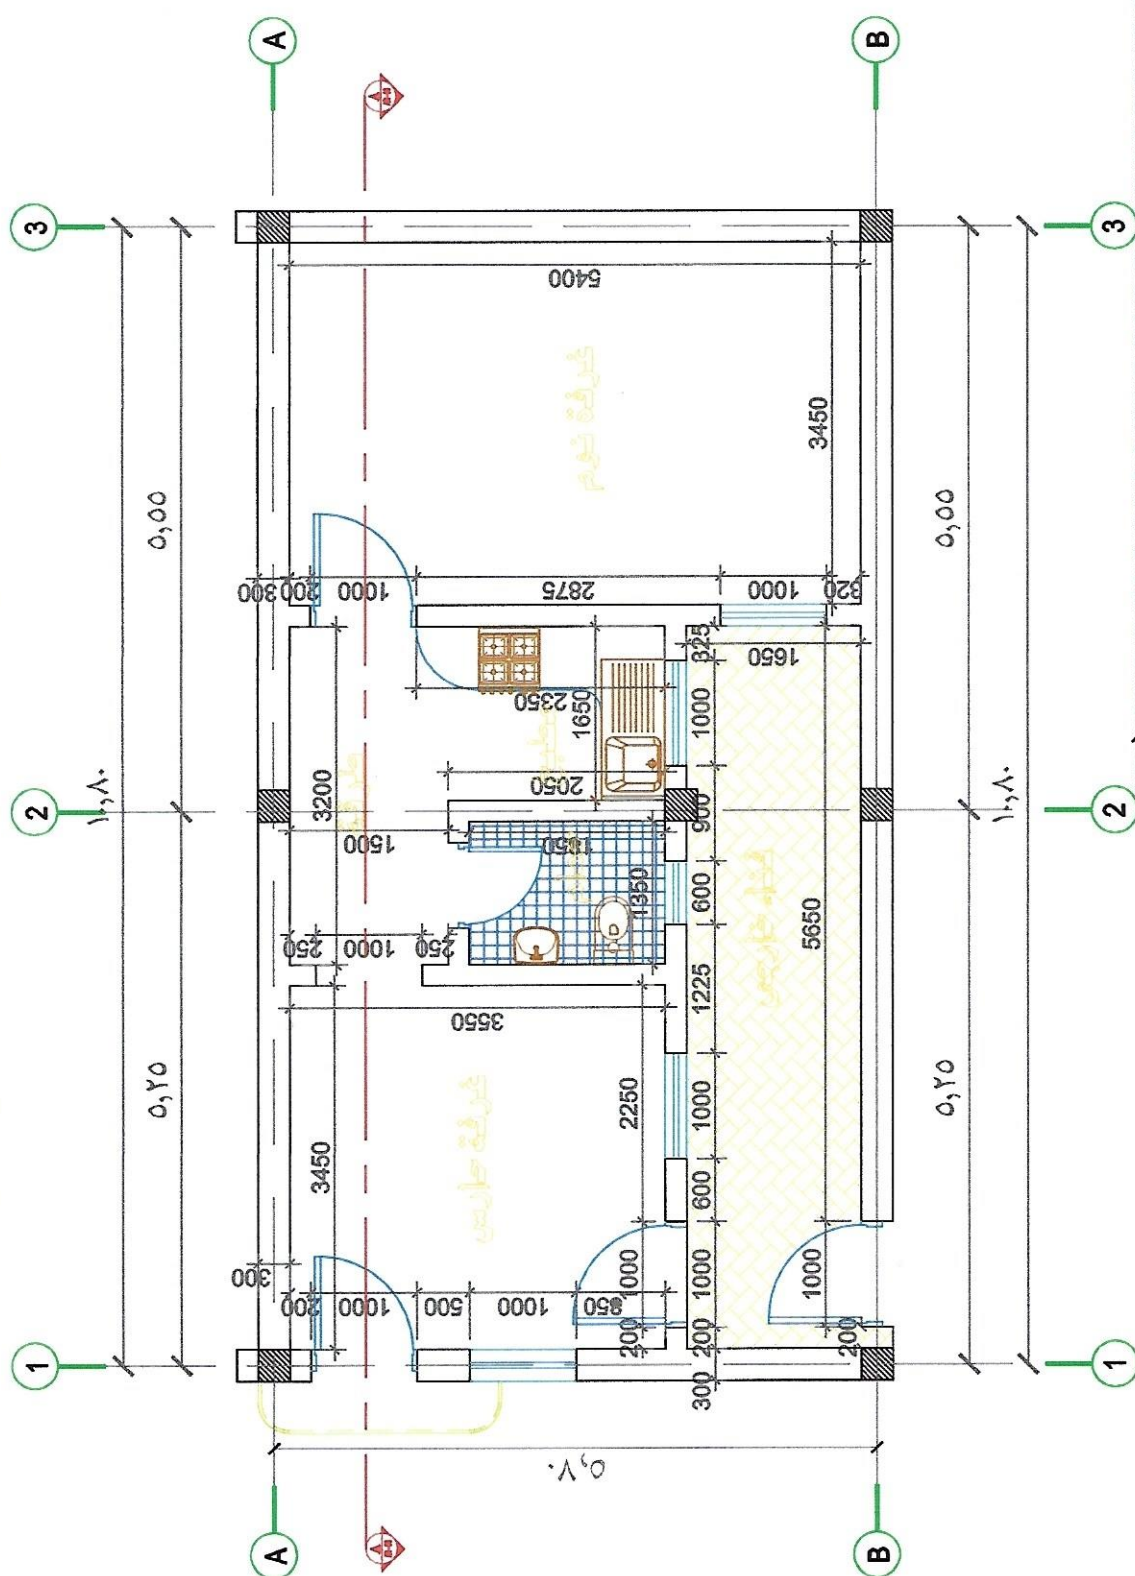

HOUSING GUARD PLAN

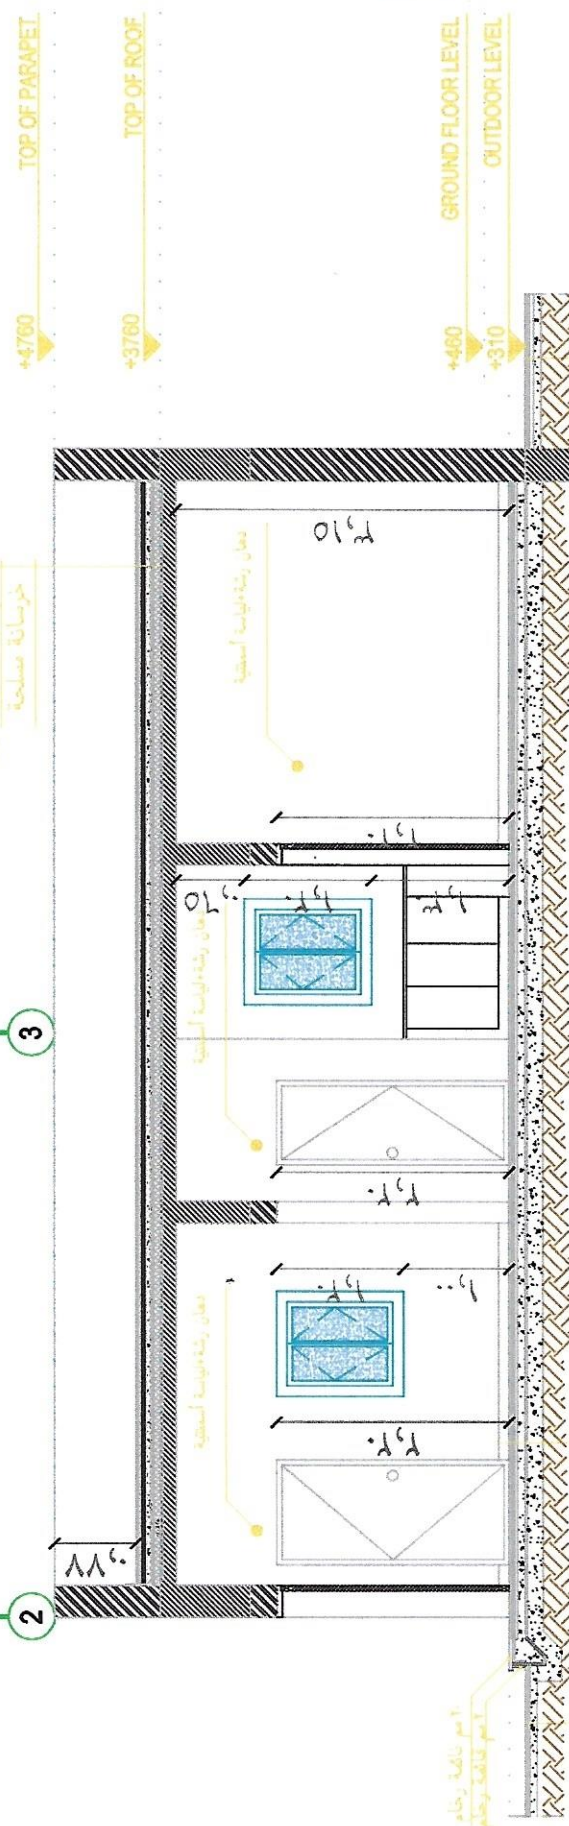

SECTION THRU "A-A"

الجزيرة للمقاولات
للمتعة التعليمية

المخططات الانشائية As-Built Drawings المدرسة المتوسطة

المملكة العربية ا لسعودية



وزارة التربية والتعليم

MINISTRY OF EDUCATION




وكالة الوزارة للمباني

مشروع مجمع النويمة التعليمى للبنات

تصنيف	الاسم	تصنيف	الاسم
١٤		١٤	
١٥		١٥	
١٦		١٦	
١٧		١٧	
١٨		١٨	
١٩		١٩	
٢٠		٢٠	
٢١		٢١	
٢٢		٢٢	
٢٣		٢٣	
٢٤		٢٤	
٢٥		٢٥	
٢٦		٢٦	
٢٧		٢٧	
٢٨		٢٨	
٢٩		٢٩	
٣٠		٣٠	


شركة إنشاء الجزيرة للمباني

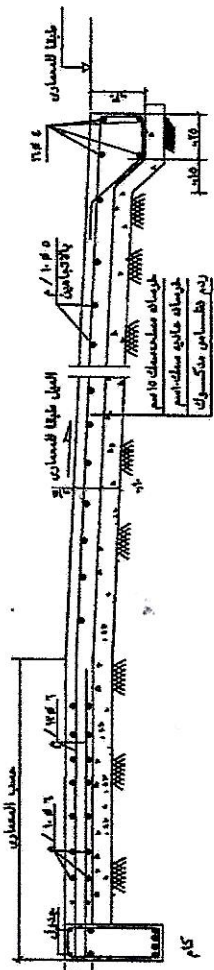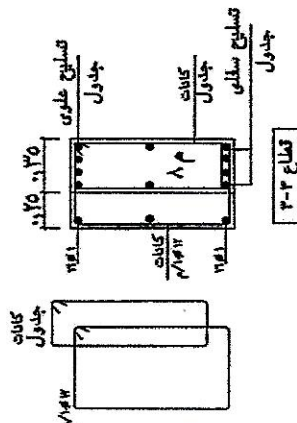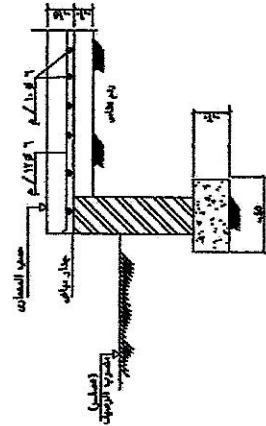[illegible]



وزارة التربية والتعليم
MINISTRY OF EDUCATION
وكالة الوزارة للمباني

اسم الشخص	اسم اللجنة	رئيس اللجنة	التاريخ
		الرئيس مقياس —	


[illegible]

Q5-Bi-4




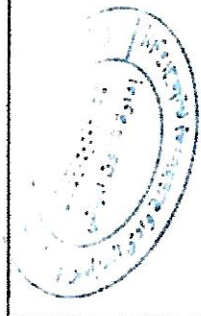
مستشار
أري
وادي
سندو

تقدیم رقم
5-01


اسم المشروع	مجمع النورضة التعليمية بـالمان		
رقم اللجنة	(10)	مقياس الوزن	٥٠/١
التاريخ	20/03/2021		

• يراجع مراجع الإيجاد مع الجداول الانشائي وشط القواعد
• يراجع الملاحظات الانشائي بالرجع النماذج والأصعدة

AS-Built


شركة بنام الجزيرة للمقاولات
 ام بى جى سى
 مقاولات عامة للتشييد والتأهيل المعمورة
 ولجميع الخدمات والبناء العامة

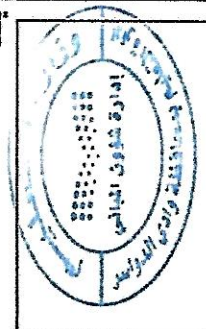

مدیر شؤون
العالمی

مجلس
المقاولين
مجلس
الاستشاري

10-01	تفصيل رقم
-------	-----------

[illegible]


جدول القواعد لجهود تربية أمن = ١,٥٠ كجم / سم^٢

ملاحظات	التمليح الملوي		التمليح السطحي		التمليح		خرسانة مسلحة		خرسانة عادية		طول		ملاحظات
	الاجزاء العلوية	الاجزاء السفلية	الاجزاء العلوية	الاجزاء السفلية	الاجزاء العلوية	الاجزاء السفلية	عرض	طول	عرض	طول	عرض	طول	



اسم الشخص	مجمع التوزيع		اسم الشركة	رقم الشركة	(7)	التاريخ
	الذخيرة بـ ١٠٠/١					
الذخيرة بـ ١٠٠/١	مقياس الرسم		البيانات العلوية			20/03/2021



AS-Built

شركة بناء الجزيرة للمقاولات

مجلس شئون
العلماني

7-01
تقريباً رقم
الاستاذ
مديرو
المجلس

بعضاء المجلس
للمقاومة
والات

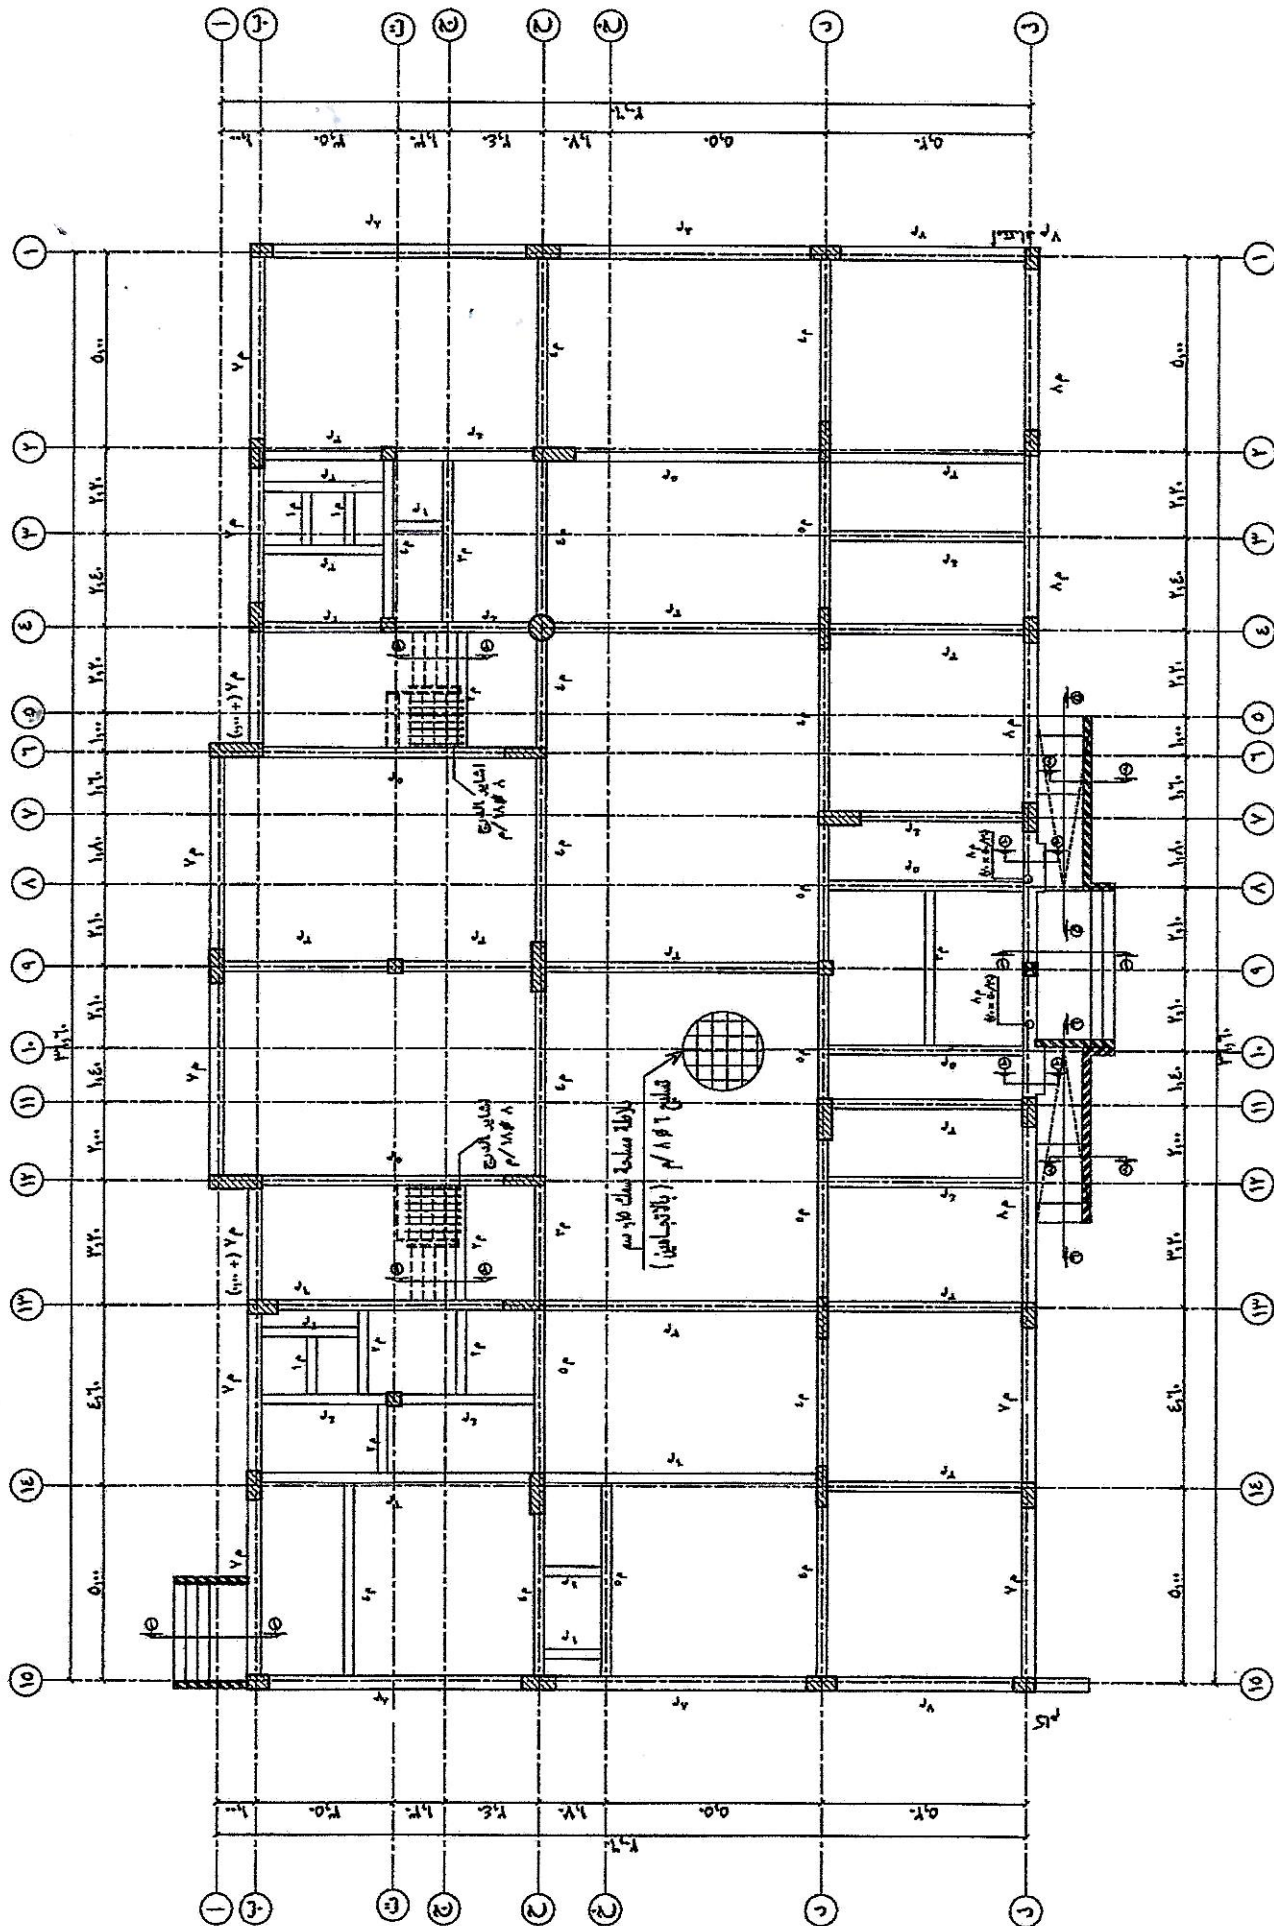



اسم المشروع	مجمع التوجيه بنات
اسم الوحدة	سلك الدور الثاني
رقم الوحدة (١٣)	١٠٠/١
التاريخ	25/04/2020




يتم الاطلاع على مخططات المشروع المرفقة بمرور المخططات العامة
يتم مراجعة الملاحظات الواردة في الملاحظات والملاحظات
يتم مراجعة جدول الكميات والاصحاب
يتم مراجعة تفاصيل المرافق
يتم مراجعة المرافق مع الجهات المعنية
يتم مراجعة الملاحظات والملاحظات

مهندس



اسم المكتب
Altholathi
مهندس معماري

مهندس	مهندس / محمد بن جابر الراجحي
المقاول	مهندس / محمد بن جابر الراجحي
مهندس الاستشاري	مهندس / محمد بن جابر الراجحي
تقديم رقم	١٣ - ١

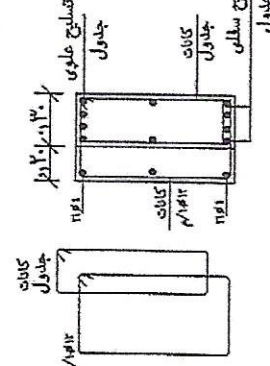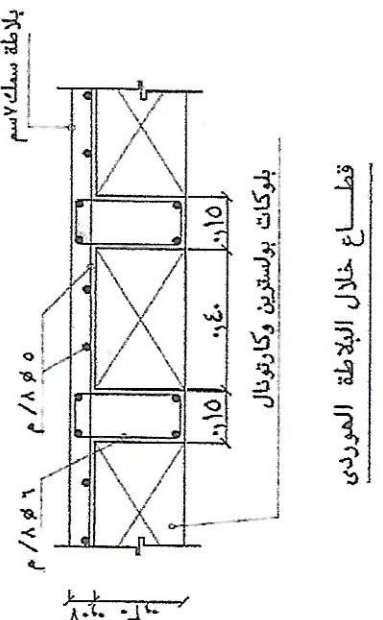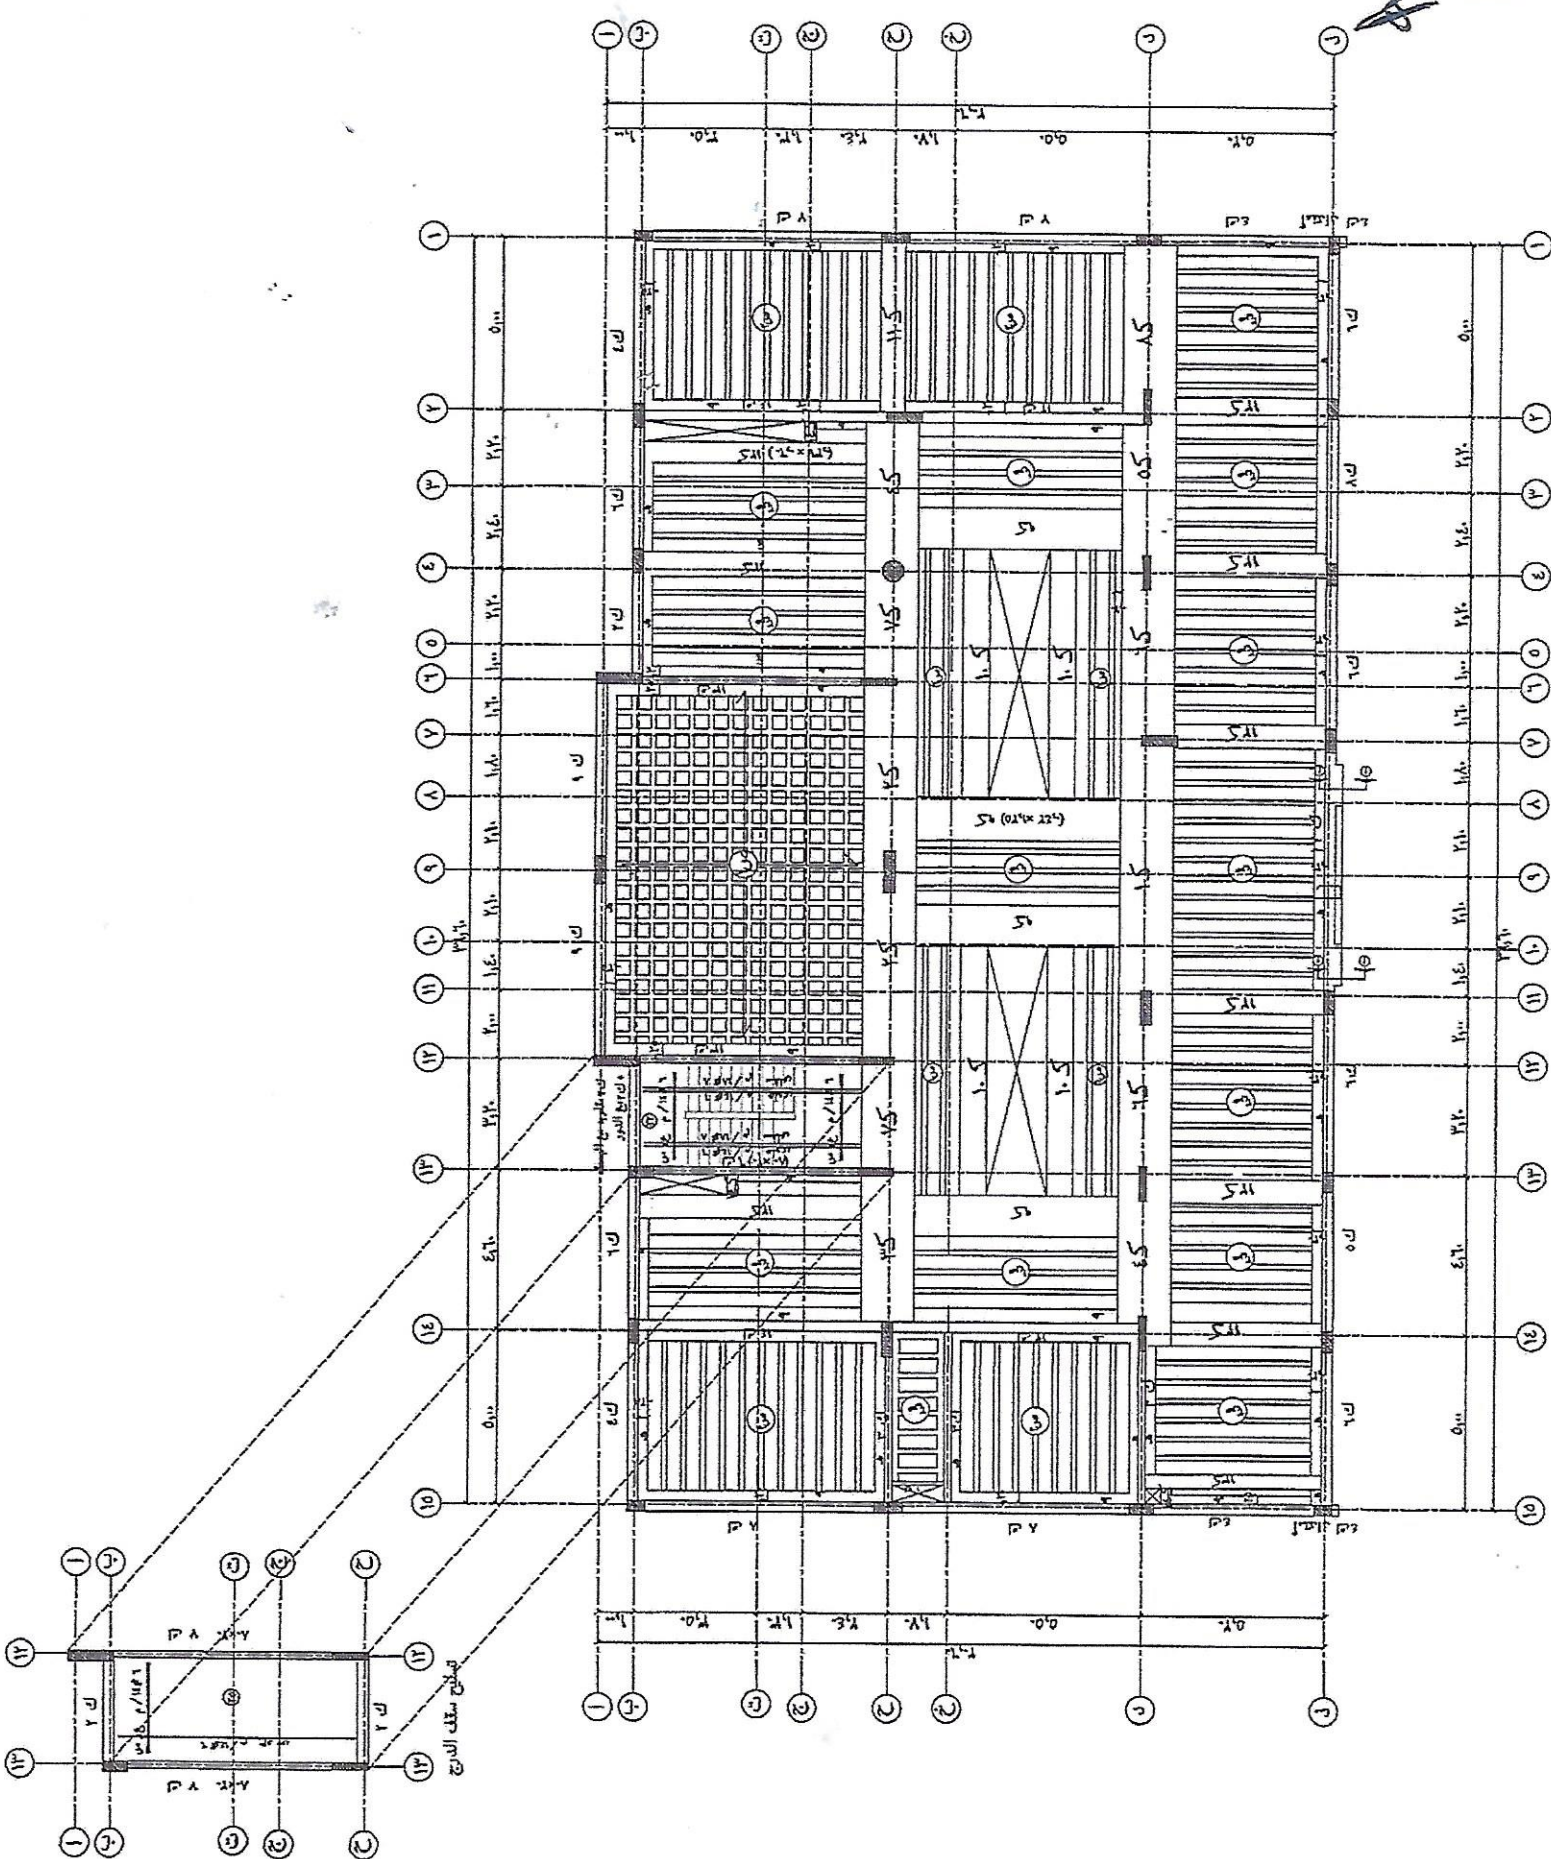

قطاع خلال البلاطة الموردي

قطاع ١-١

المملكة العربية السعودية

وزارة التربية والتعليم
MINISTRY OF EDUCATION

وكالة الوزارة للمباني

اسم المشروع	مجمع التوعية
اسم اللوحة	تفاصيل انشائية (2)
رقم انشائي	١
الرجوع عامة	٢٠٨
التاريخ	20/08/2020

AS-Built

As-Built

المملكة العربية السعودية

وزارة التربية والتعليم
MINISTRY OF EDUCATION

وكالة الوزارة للمباني


تفاصيل تسليح الكمرات والميد بتسليحة الارتكاز

المساحة م يتوافق بها عدد الكانات

تفصيلية نموذجية لاستئان كمرة ثانوية على كمرة رئيسية

كانات (جدول)

كمرة ثانوية

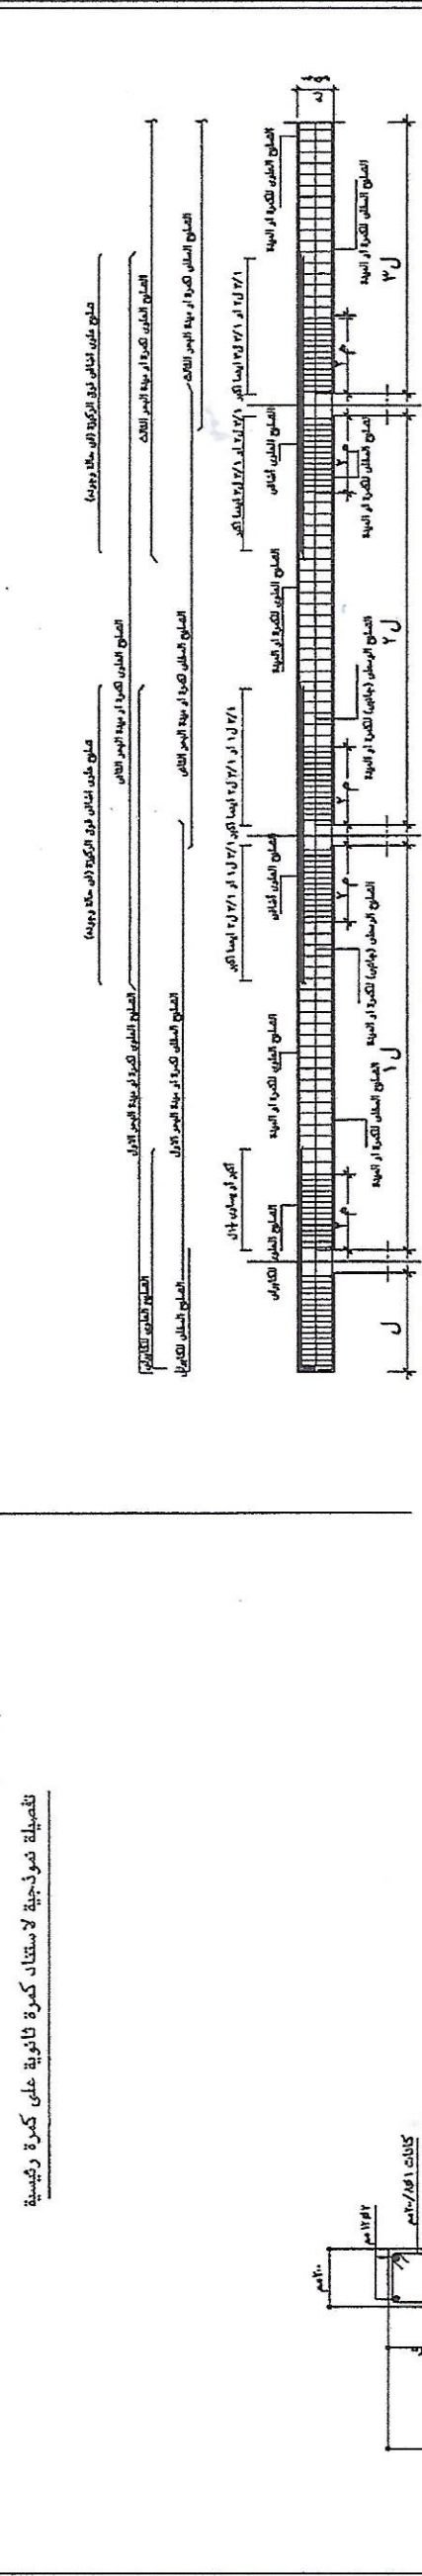

تفاصيل تسليح الكمرات والميد بتسليحة الارتكاز

المساحة م يتوافق بها عدد الكانات

تفصيلية نموذجية لاستئان كمرة ثانوية على كمرة رئيسية

كانات (جدول)

كمرة ثانوية

أولاً: الافتتاحات

- 1- إذا كان في تخطيط التربة على أن يكون مستوى الأرضية للدراسة المسلحة أكثر من ٣٠ سم/كم^٢ فإن جيت الكسر للكتلة القائمة من الدراسة المستعملة يجب أن يقل عن ٣٠ سم/كم^٢ بعد ١٨ يوم.
- 2- تمام يتكرر خلال ذلك بالتخطيطات الانشائية بارتفاع ٣٠ سم/كم^٢ بعد ١٨ يوم.

ثانياً: الأعمدة

- 1- يجب أن يكون العمود على سطح تربة في كل مكان من الأعمدة.
- 2- تتخذ الكانات بحيث لا تزيد المسافة بين أركان الكانة عن ٣٠ سم/كم^٢ بعد ١٨ يوم.

الكمات	التسليح العلوي	التسليح السفلي	القطاع		م
			عمق	عرض	
١٨٥٦	١٦٥٤	١٦٥٤	٦٠	٢٥	١٨٥٦


AS BUILT


As Built

المملكة العربية السعودية | السعودية


وزارة التربية والتعليم
Ministry of Education

وزارة التربية والتعليم
MINISTRY OF EDUCATION

وكالة الوزارة للمباني

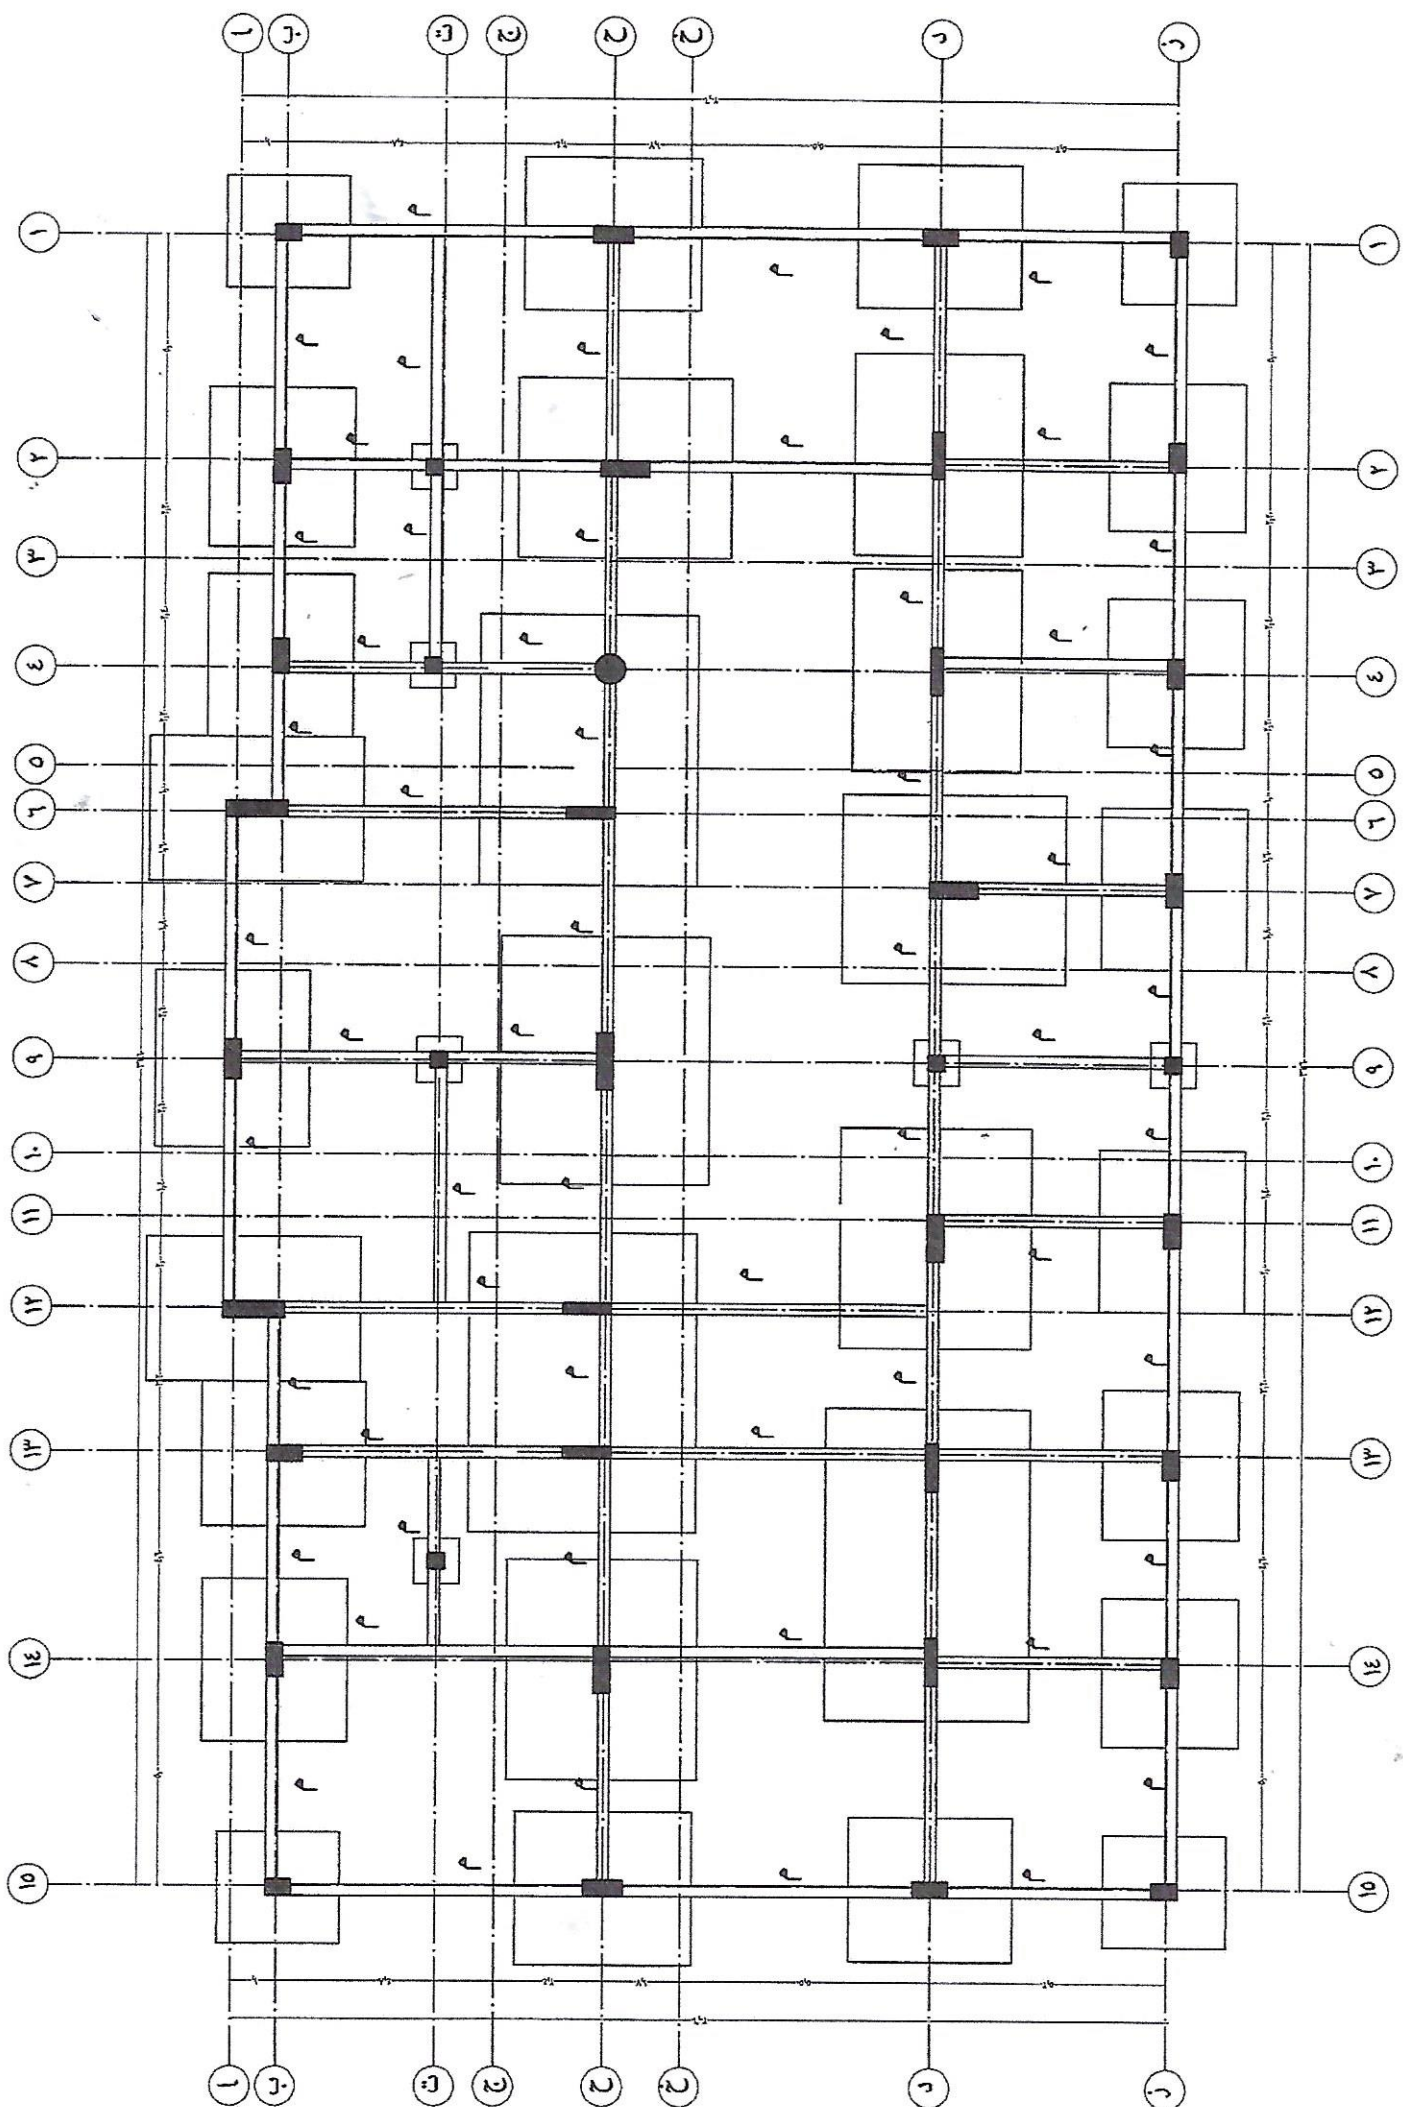

المملكة العربية السعودية

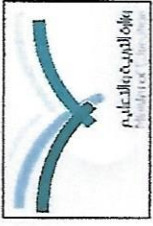



وزارة التربية والتعليم
MINISTRY OF EDUCATION
وكالة الوزارة للمباني

اسم المشروع	مجمع التوزيع
اسم اللوحة	تفاصيل الدرج
رقم اللوحة	(9)
التاريخ	20/03/2021

يوازي مطابقه السلام مع اللوحات المعيارية


AS-Built

أسست لموسط

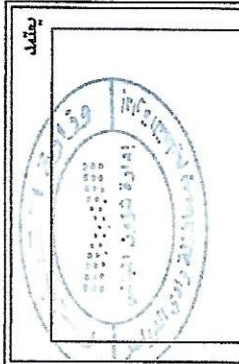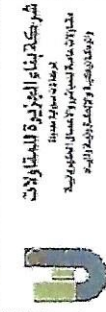


مهندس مشورون	مهندس / فهد بن عبد المرحوم
المباني	قوة


مهندس الشقار	مهندس / فهد بن عبد المرحوم
مهندس الاستشاري	مهندس / فهد بن عبد المرحوم
تقديم رقم	9-01

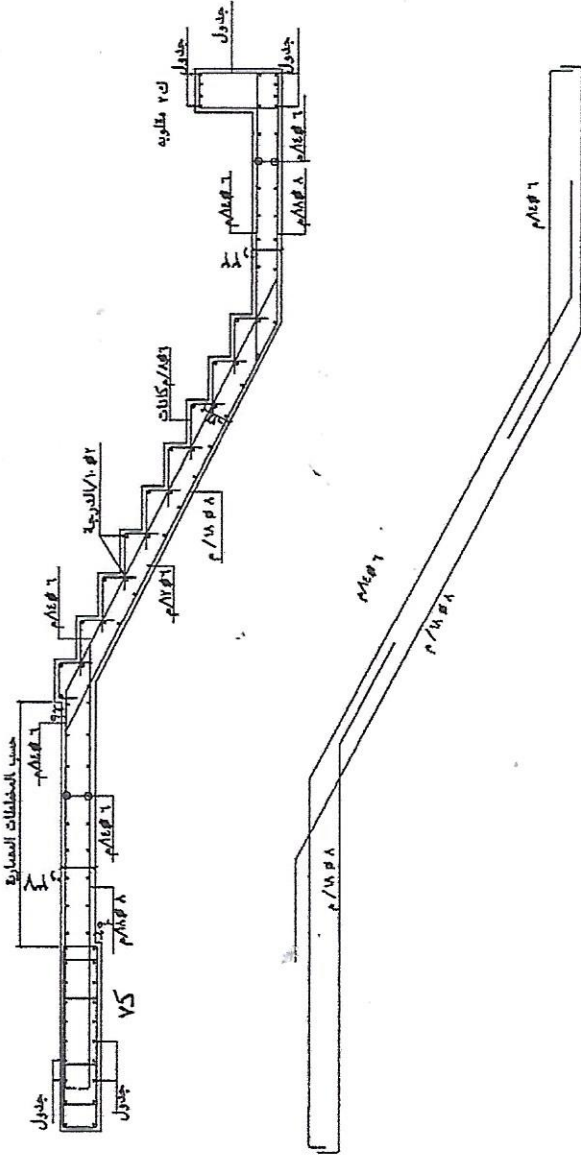


قطاع (١-١)

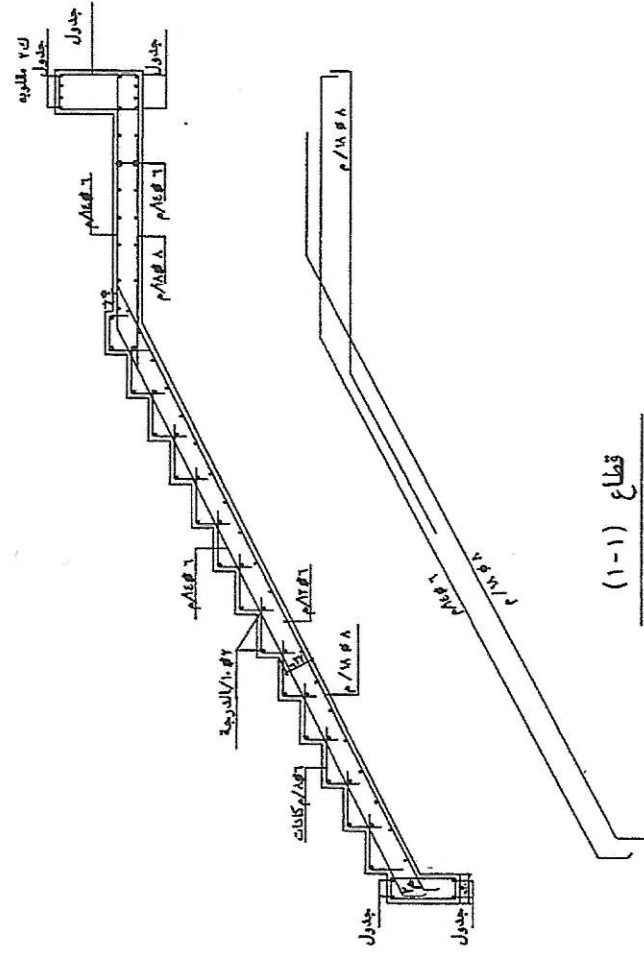


قطاع (٢-٢)

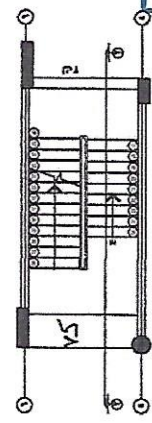


قطاع (٣-٣)

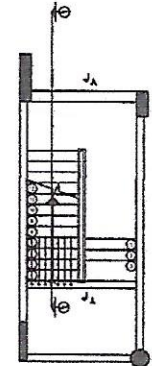

قطاع (٤-٤)

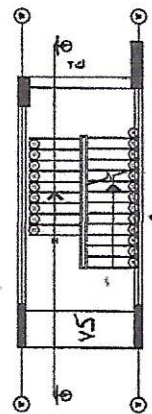


قطاع (٥-٥)

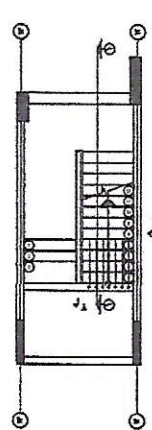

قطاع (٦-٦)

المملكة العربية السعودية

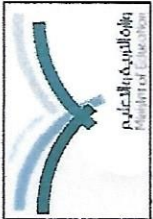


وزارة التربية والتعليم
MINISTRY OF EDUCATION
وكالة الوزارة للمباني

اسم المشروع	مجمع التعلیمی بنیات
اسم اللوحة	الجدول الاضافي
رقم اللوحة (3)	مقياس الرسم
التاريخ	25/04/2020


هذا صياغة من اجل جميع الملاحظات قبل الشروع في التنفيذ

As-Built

مهندسة معمارية

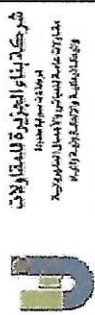


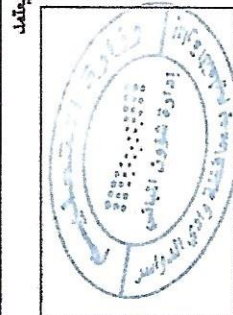

مدير شؤون
البنائي
مهندس / محمد بن عبد الله

مهندس
المقاول
مهندس
الإستشاري
مهندس
تقديم رقم
3-04


اسم المشروع	مجمع النويمة التعليمية للبنات
اسم اللوحة	مخطط غرفة الكهرباء AS-BUILT DRAWING
رقم اللوحة	٤
التاريخ	٢٠٢٢-١١-١٩


شركة بناء الجزيرة للمقاولات
BENA AL-JAZEERAH CO

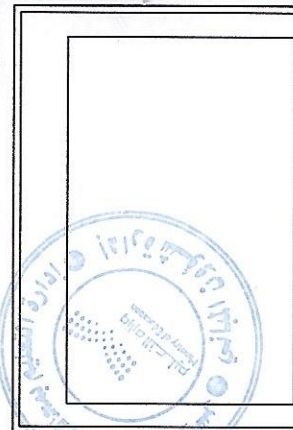


مدير شؤون المباني	مهندس / فهد عابد المدرع
التوقيع	
مهندس المقاول	
مهندس الاستشاري	
تقديم رقم	

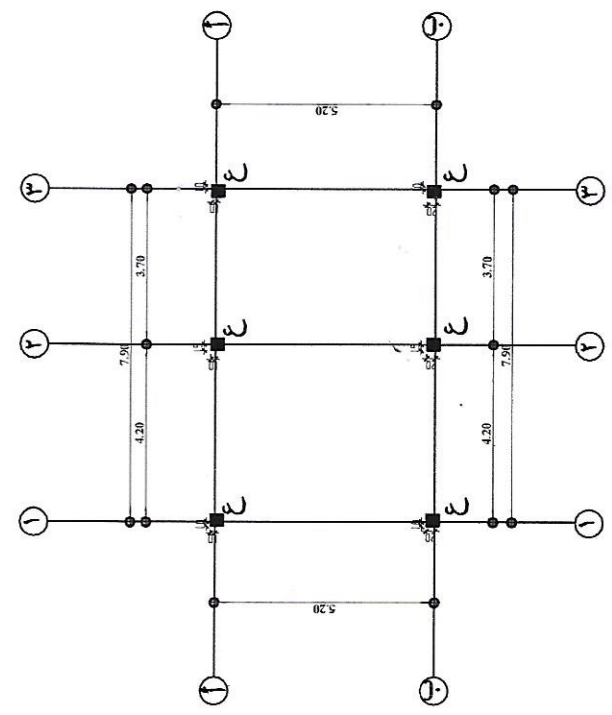


الاعمدة والمحاور

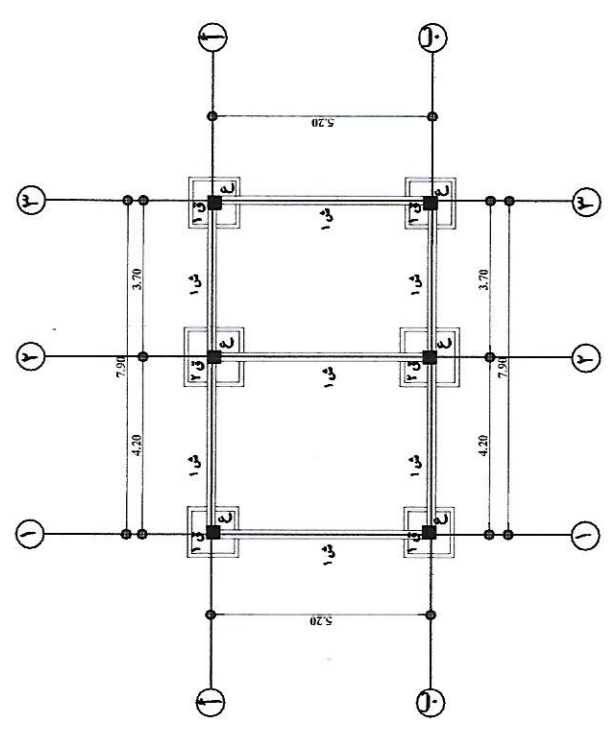


القواعد والشدائد

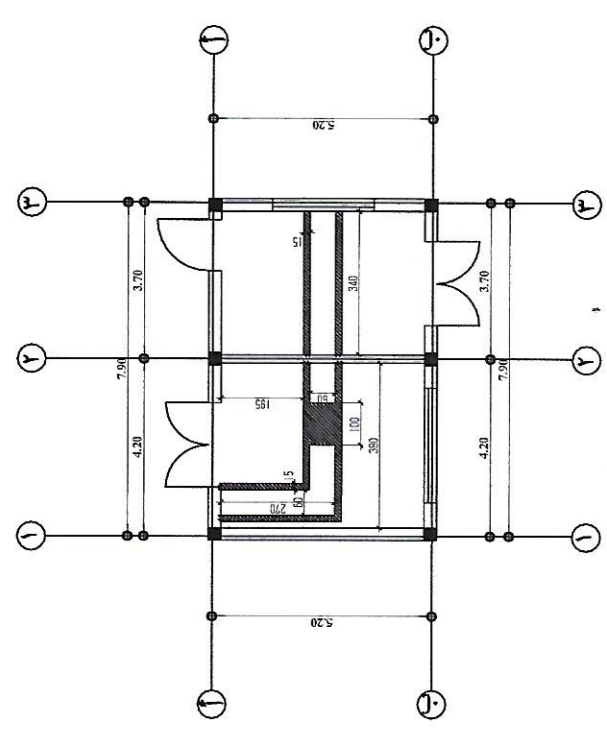

مجارى الكابلات

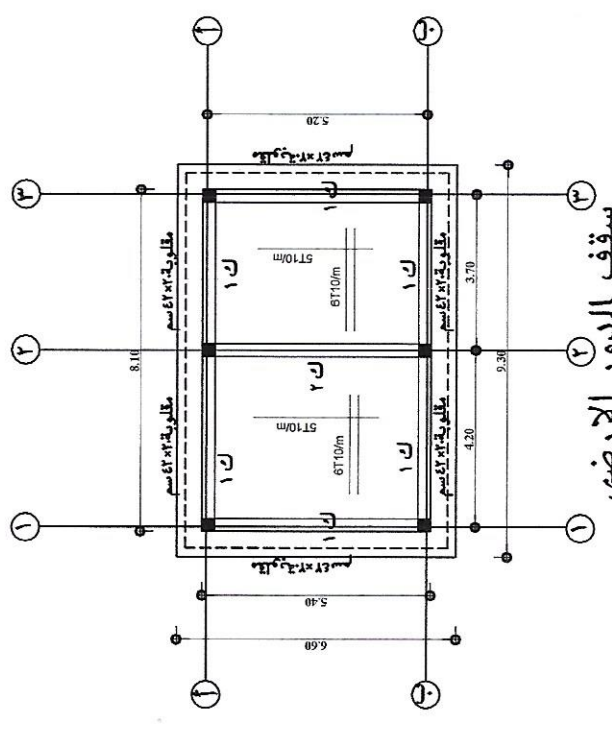

سقف الدور الأرضي

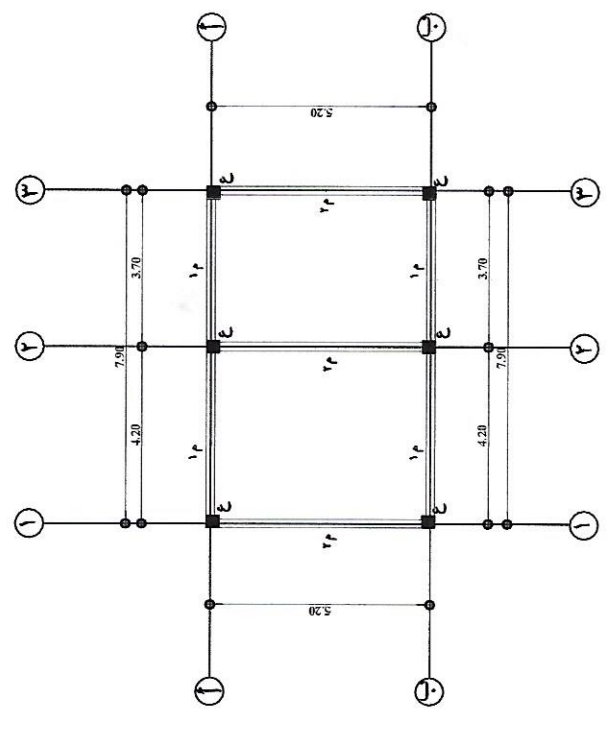

الميدات


مشروع مجمع النويمة التعليمية
إعداد: المهندس الاستشاري




اسم المشروع	مجمع التوعية التعليمية للبنات
اسم اللوحة	مخطط سكن الحارس AS-BUILT DRAWING
رقم اللوحة	٣
التاريخ	٢٠٢٢-١١-١٩


شركة بناء الجزيرة للمقاولات
BENA AL-JAZEERAH CO

مدير شؤون المباني
مهندس / فهد عابد المدرع

مهندس المقاول
مهندس الاستشاري
مهندس مشروع
مهندس تخطيط

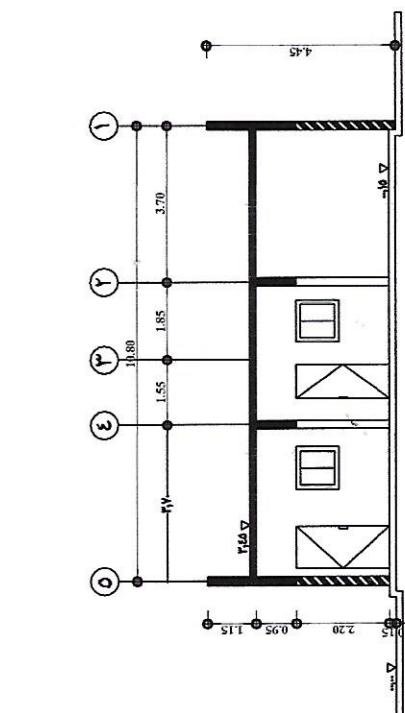

قطاع ١ - ١

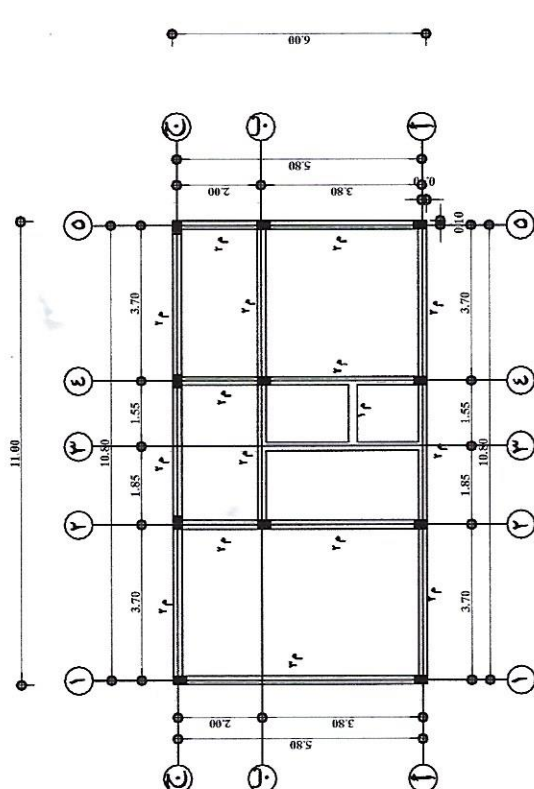

الميدات


جدول الميدات

النموذج	عرض عمق	الصلب السطح	الصلب العلوي	كانات	ملاحظات
١ م	١,٢٥	١٤٥٣	١٤٥٣	٢/٨٥٦	
٢ م	١,٢٥	١٦٥٣	١٦٥٣	٢/٨٥٦	
٣ م	١,٢٥	١٦٥٣	١٦٥٣	٢/٨٥٦	



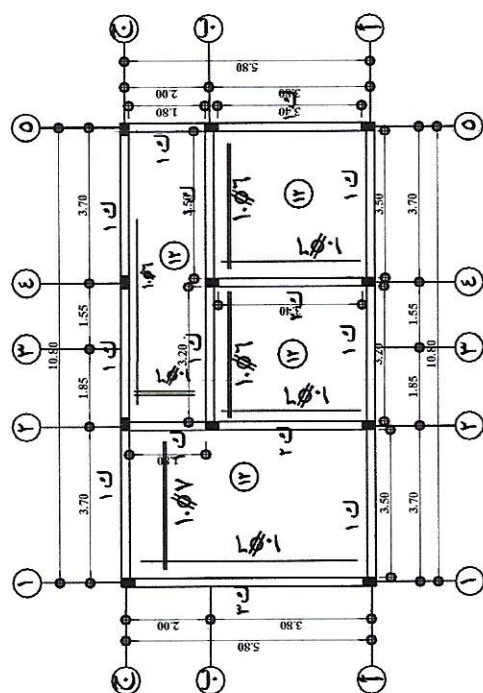

سقف الدور الأرضي

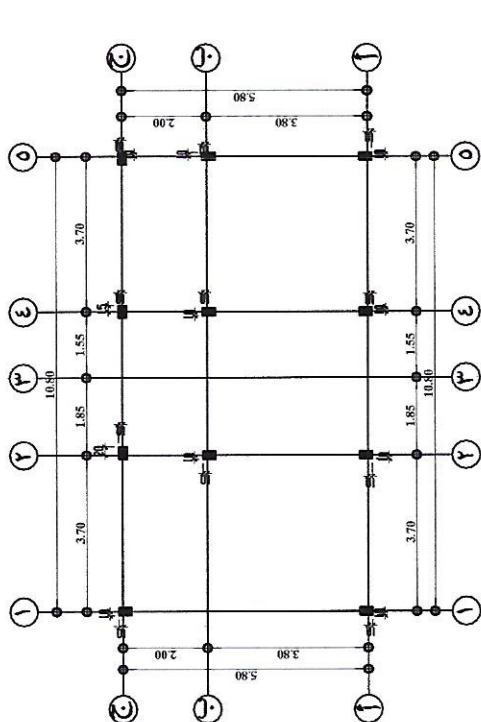


الاعمدة والمحاور

جدول الاعمدة



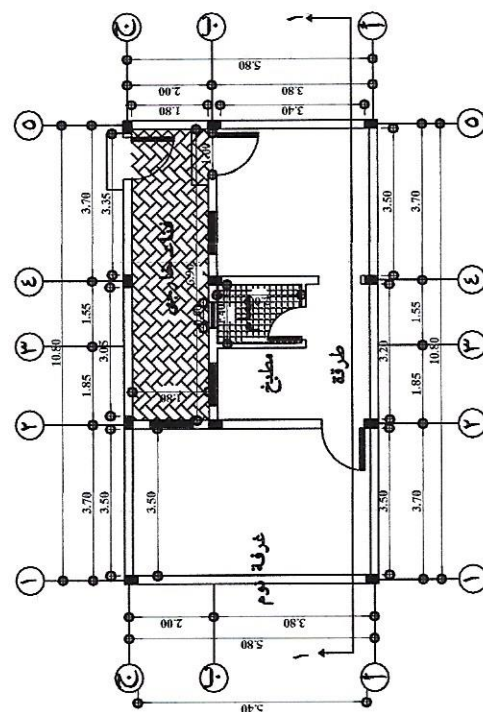

الدور الأرضي

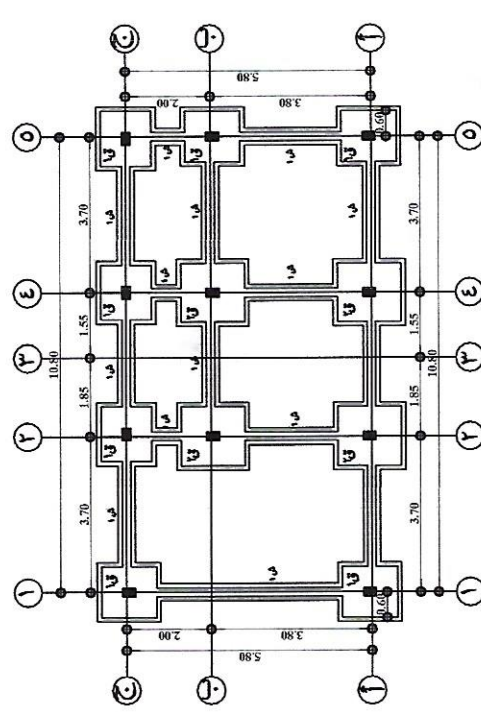

القواعد والشدائد

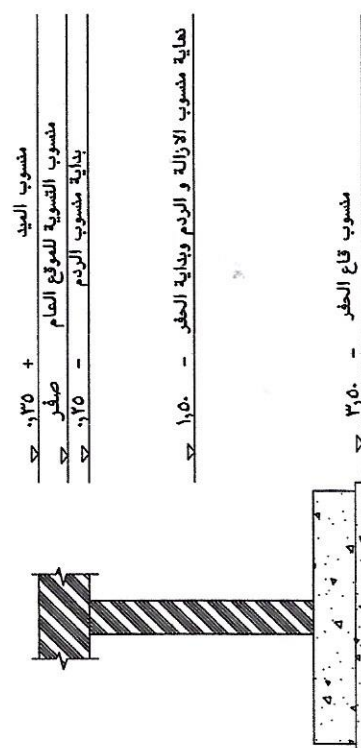

٢٠١٢ - ١١ - ١٩		التاريخ	
١٠٠/١	المقياس	٢	رقم اللوحة
	الرسم		
مخطط المقصف AS-BUILT DRAWING		اسم اللوحة	
جميع اللوحة التعليمية للبنات		اسم المشروع	

شركة بناء الجزيرة للمقاولات
BENA AL-JAZEERAH CO



المباني	مدير شؤون
التوقيع	مهندس / فهد عايد الصدرع




مقدم رقم	١
مقدم الاستشارة	مستشار معتمد
مقدم المقابل	١٠٠٠

(Handwritten signature)


مشروع مجمل النوبصرية للمع
الادوية التعليمية

التفصيلي

القواعد والشهادات

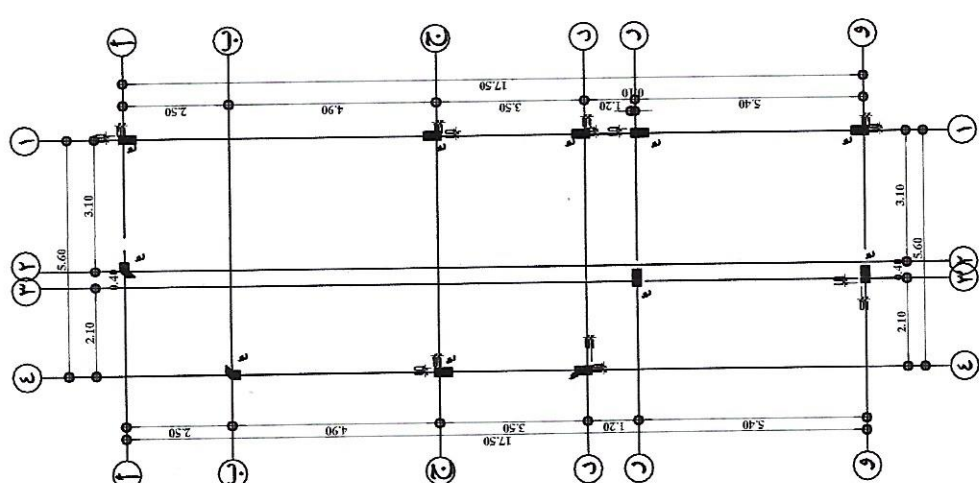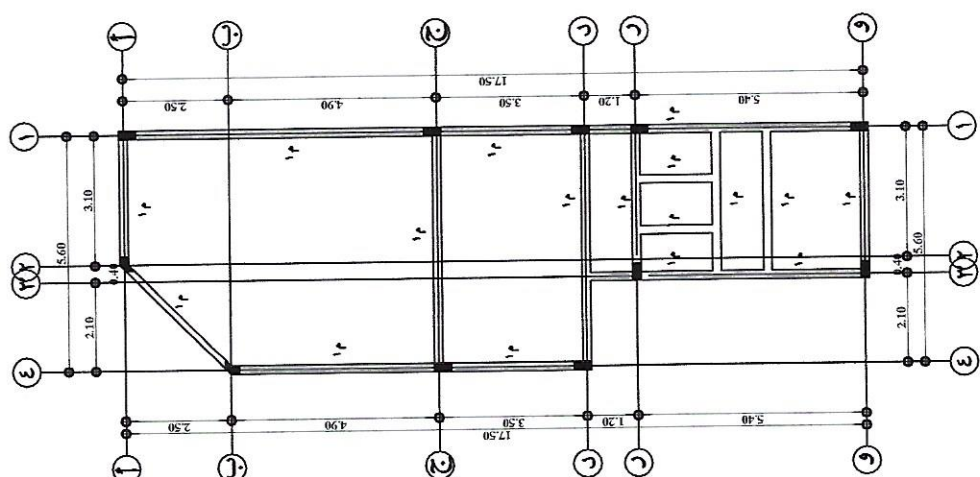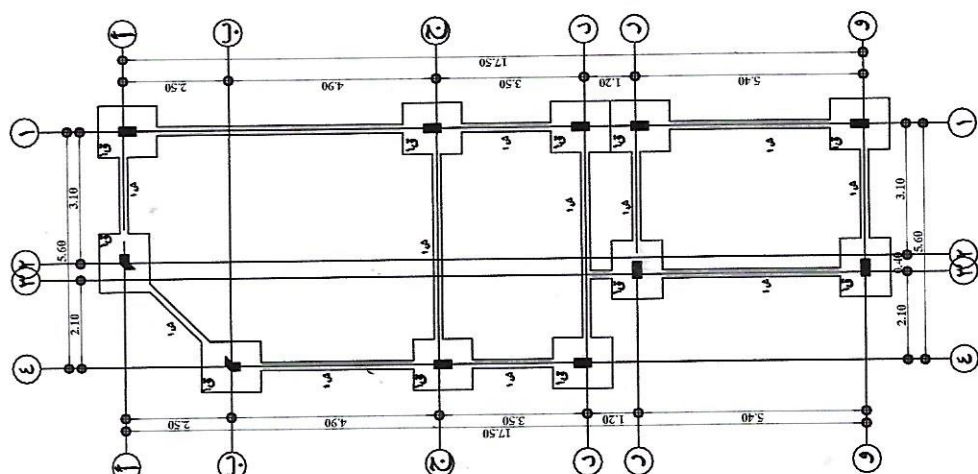

المبادئ

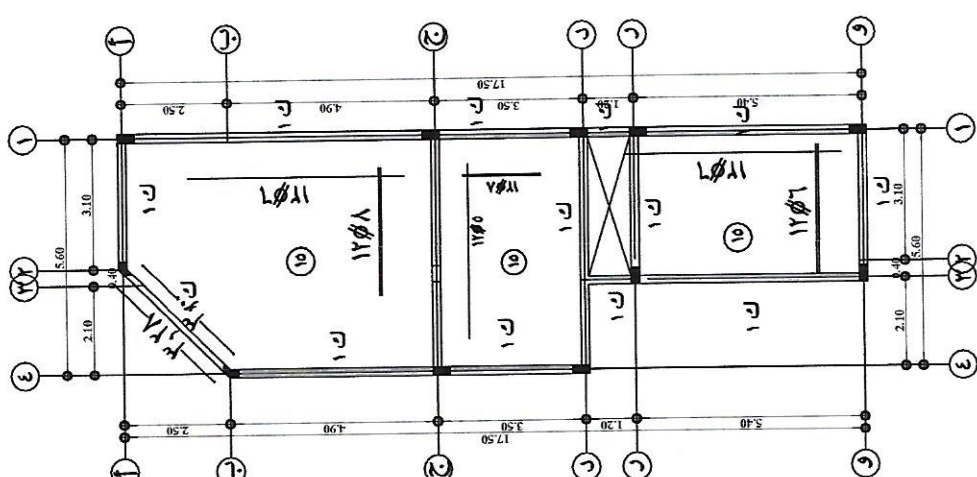

سقف الدور الارضى

جدول القواعد

ملاحظات	التعليق (المصدر) /		التقواعد السليمة	التقواعد المادية	نموذج
	مصدر	تعليق			
	---	---	١٠٥,٢١,٢١٤	١,١٢,٤١,٦	ق١
	---	---	١٤,٨١	١,١٢,٤١,٦	ق٢
	١٤,٨١	١٣,٨١	١٣,٨١	١,١٢,٤١,٦	ق٣

جدول الميديات

ملاحظات	كانات	التعليق العلوي	التعليق السفلي	النموذج	
				قطاع	عرض عمق
			١٤٥/٣	٠.٦٥	١ م
	١٨/٥/٦ م	١٤٥/٢			

جدول الأعمدة

ملاحظات	كانات	التسليح	النموذج	
			عرض طول	قطاع
	٢١٨/٥٦	١٤/٥٨	٥٠	٢٠

جدول الكميات

النموذج	قطاع		تسليم علوي	تسليم سفلي	كانات	ملاحظات
	عرض عمق	تسليم				
١ ك	٠,٢٠	٠,٦٠	١٤	١٤	٢٨/٦٦	

جدول الشدائد

ملاحظات	كانات	التعليق الطويل		التعليق السفلي	قطاع		المنوع
		مكسح	عدل		عرض عمق	ش ١	
	١٨/٤٦ م	---	١٨/٤٥	١٨/٤٥	٨٠	٣٠	

منسوب المييد

منسوب التسوية للموقع العام

٢	-	١٠٢٥	بداية منسوب الزد
٣	-	١٠٢٥	بداية منسوب الزد

1,50 - - - - - نعاية منسوب الازالة و الردم وبداية الحفر


منسوب قاع الحفر = ٣.٥٠




اسم المشروع	مجمع التوسعة التلخيص للبنات
اسم اللوحة	مخطط غرفة الأمن والبيئة AS-BUILT DRAWING
رقم اللوحة	١
التاريخ	٢٠٢٢-١١-١٩

مدير شؤون المباني	مهندس / فهد عايد المدرع
التوقيع	

مهندس المقاول	
مهندس الاستشاري	
تقديم رقم	

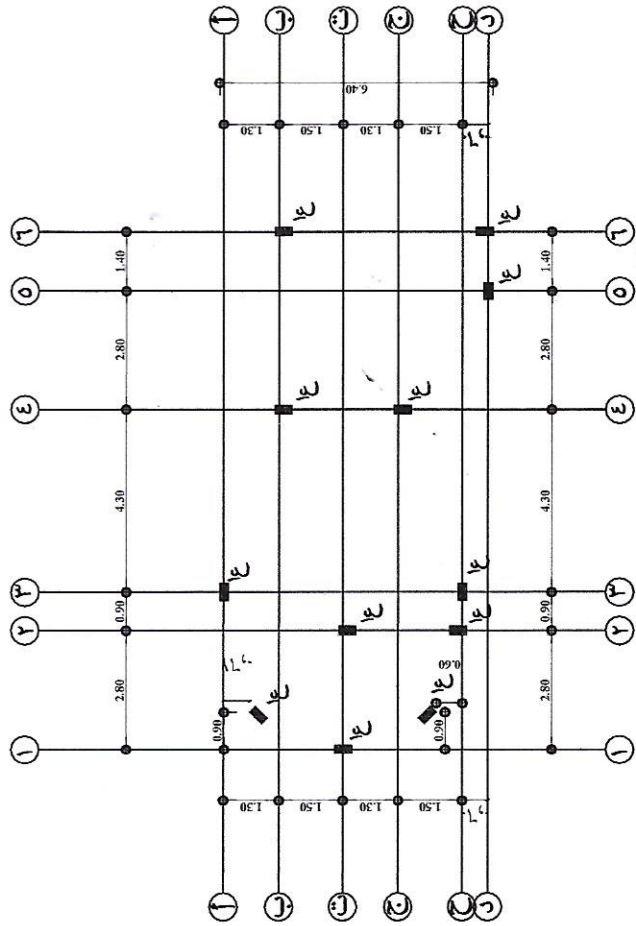

الاعمدة والمحاور

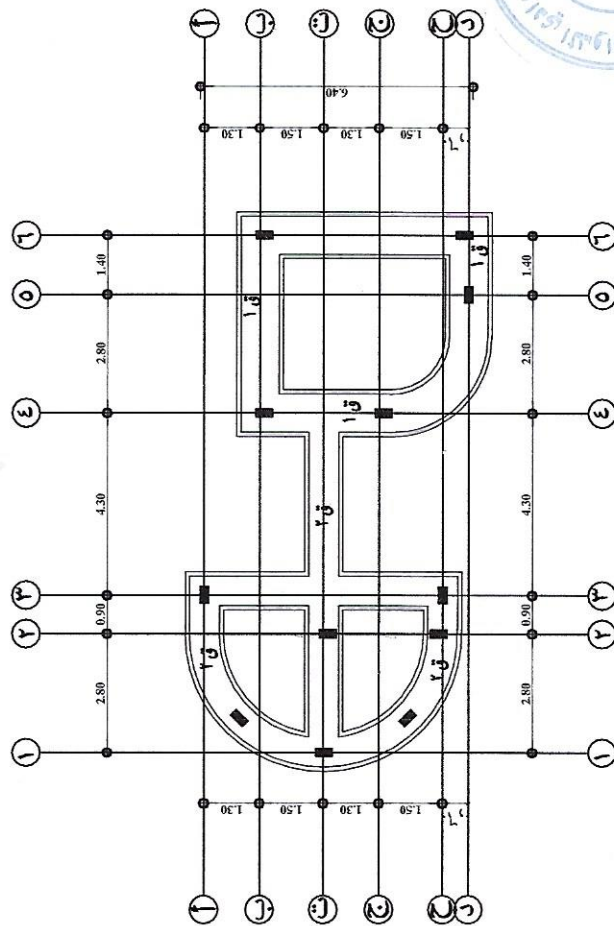

القواعد والشدادات


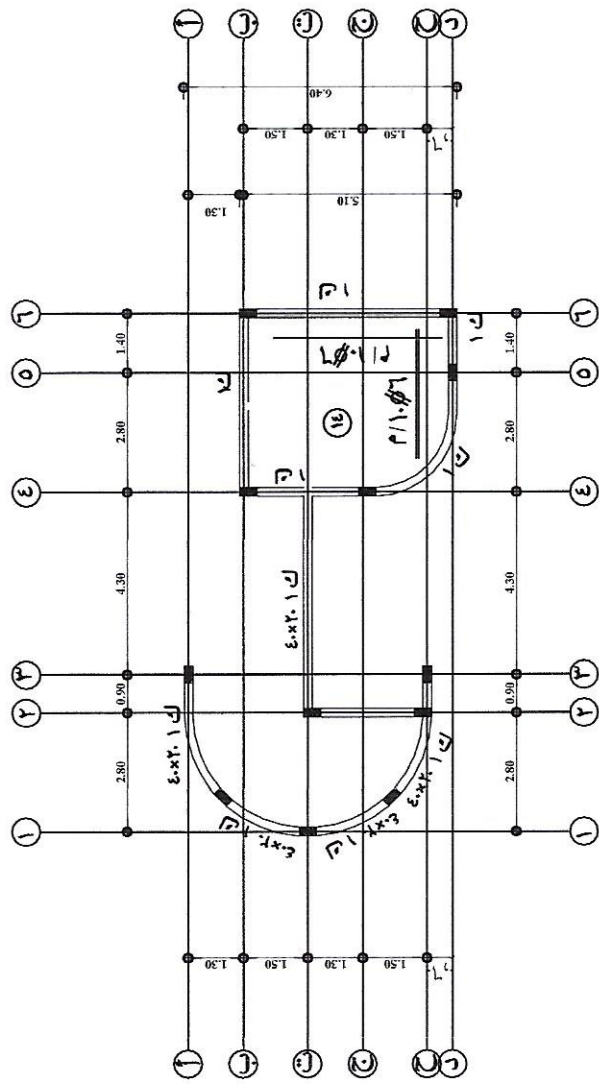

مخطط السقف

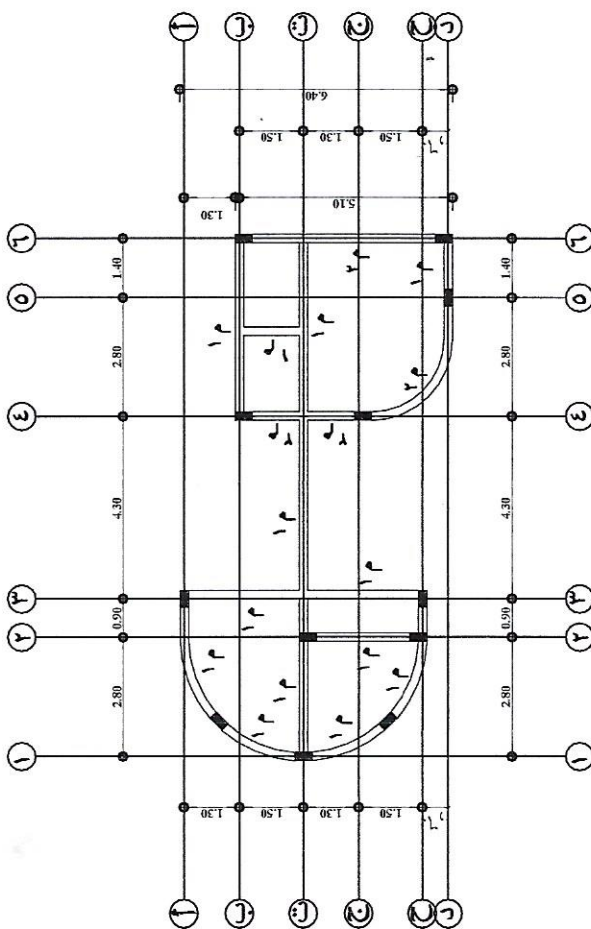


الميدات


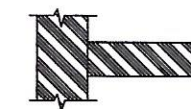

المملكة العربية السعودية



وزارة التربية والتعليم
MINISTRY OF EDUCATION
وكالة الوزارة للمباني




اسم المشروع	مجمع النويمة التعليمية للبنات
اسم اللوحة	خزان الصرف AS-BUILT DRAWING
رقم اللوحة	مقياس ١٠٠/١
التاريخ	٢٠٢٢-١١-١٩

شركة بناء الجزيرة للمقاولات
BENA AL-JAZEERAH CO


المباني	مهندس / فهد عابد المدرع
مدير شؤون	التوقيع

مهندس المقاول	مهندس الاستشاري

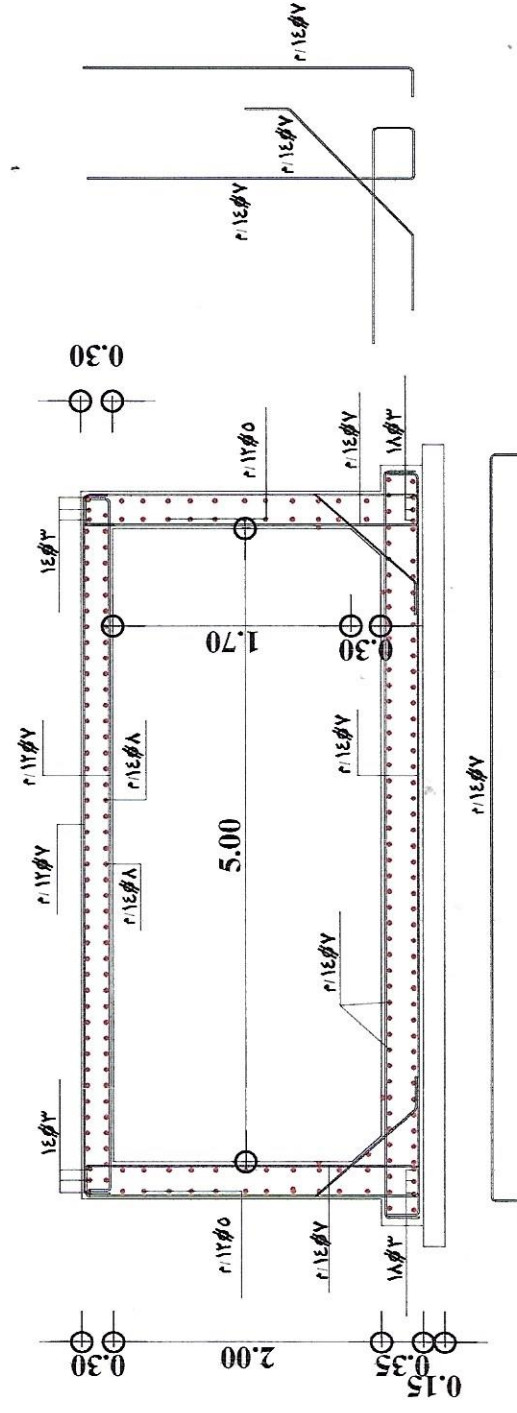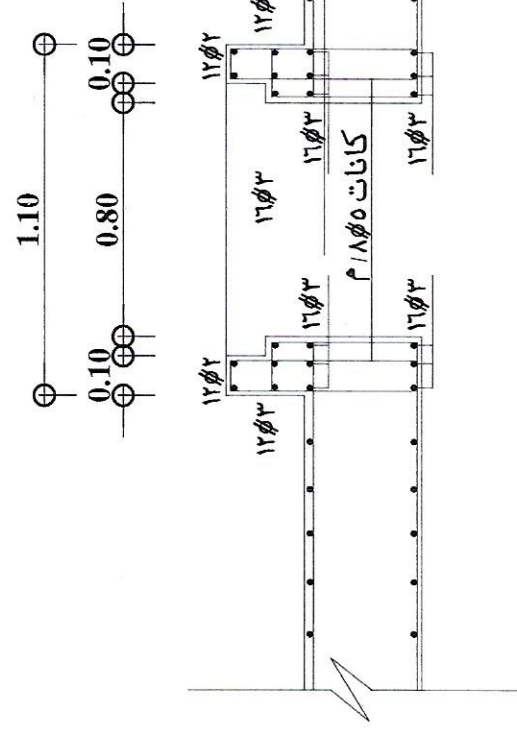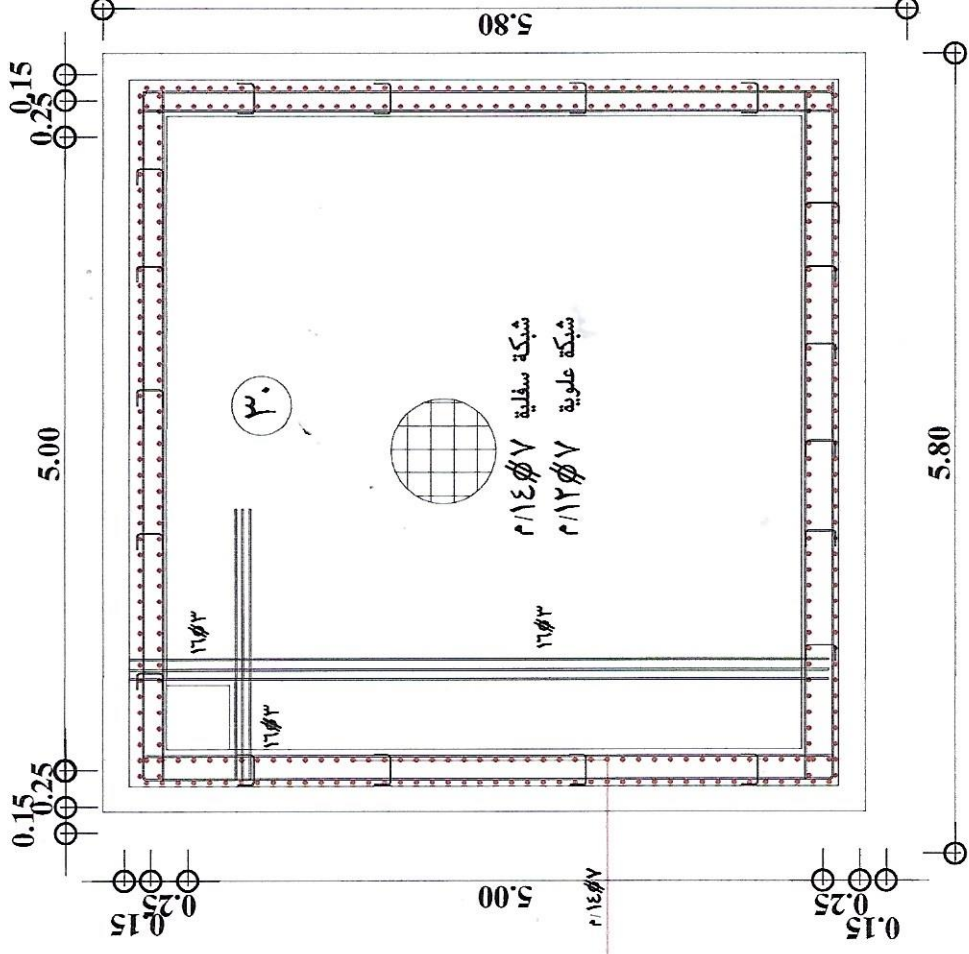

قطاع ب-ب

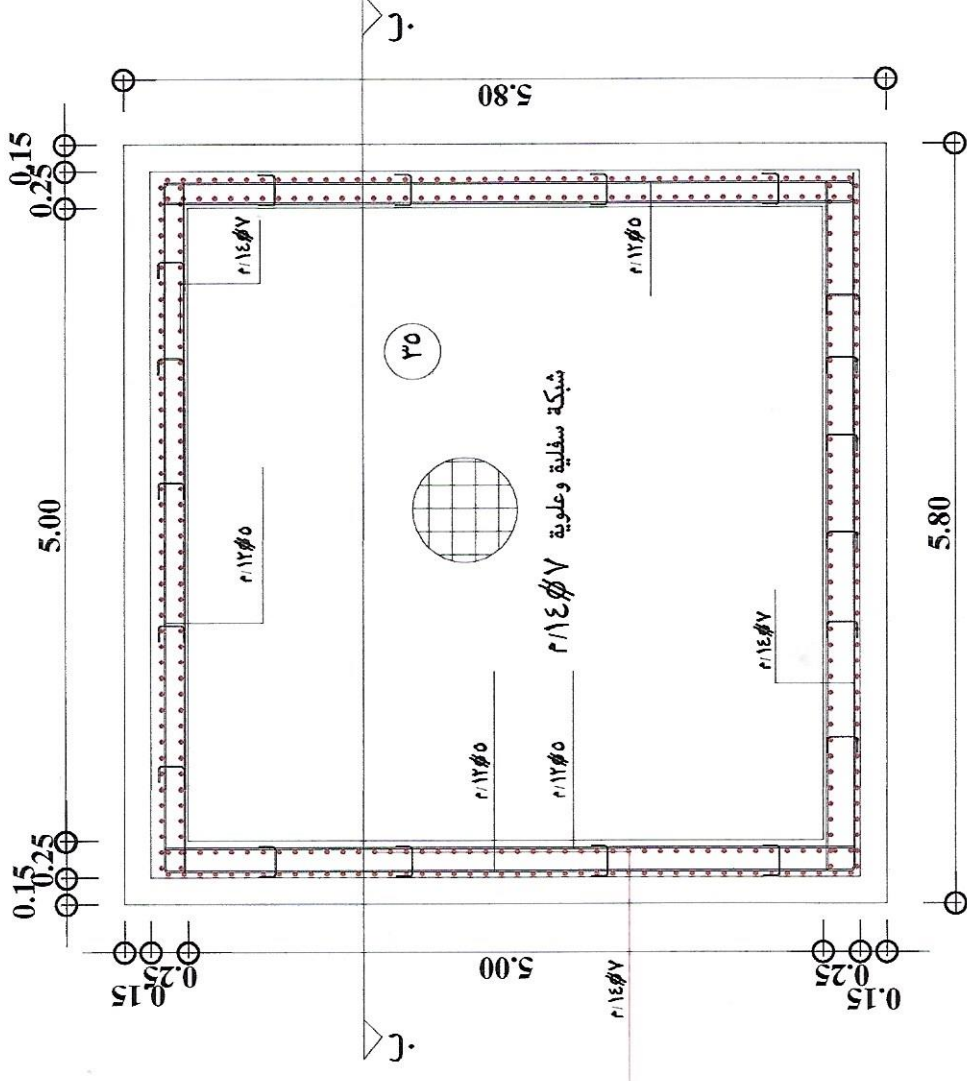





اسم المشروع		جميع النويمة التطبيقي للبيئات	
اسم اللوحة		خزان المياه AS-BUILT DRAWING	
رقم اللوحة	١		
		مقياس الرسم	
١٠/١			
التاريخ		٢٠٢٢-١١-١٩	

شركة بناء الجزيرة للمقاولات
BENA AL-JAZEERAH CO


المباني	مدير شؤون
التوقيع	مهندس / فهد عايد المدرع

مقدم رقم	1


شروع مسجع التوجمة التعليمية
تاريخ التوجمة التعليمية

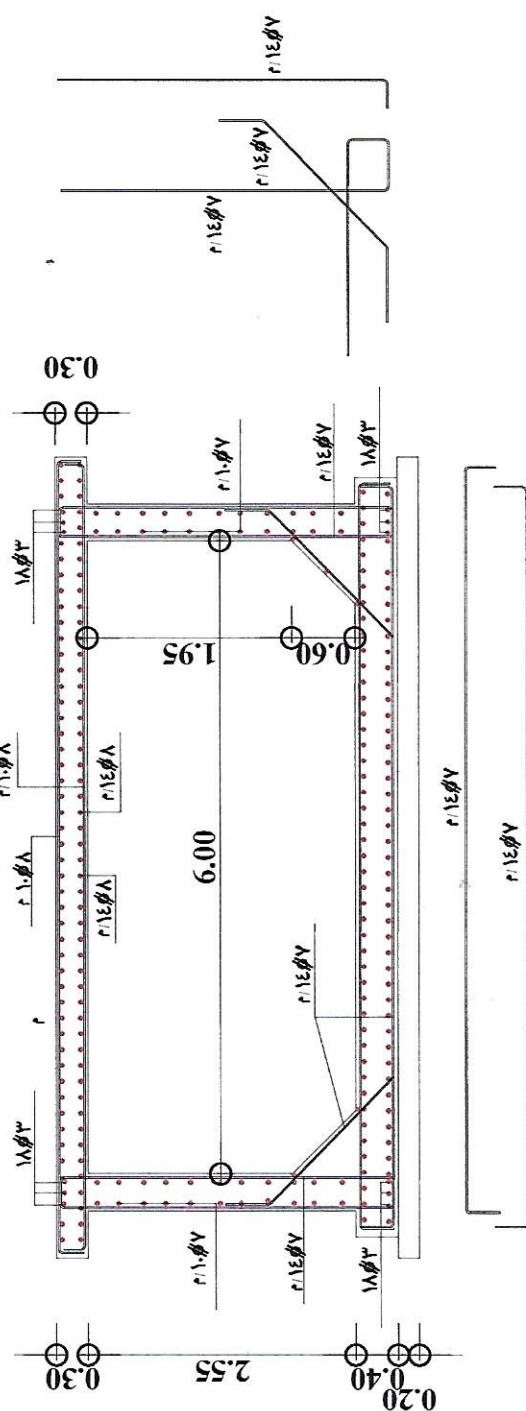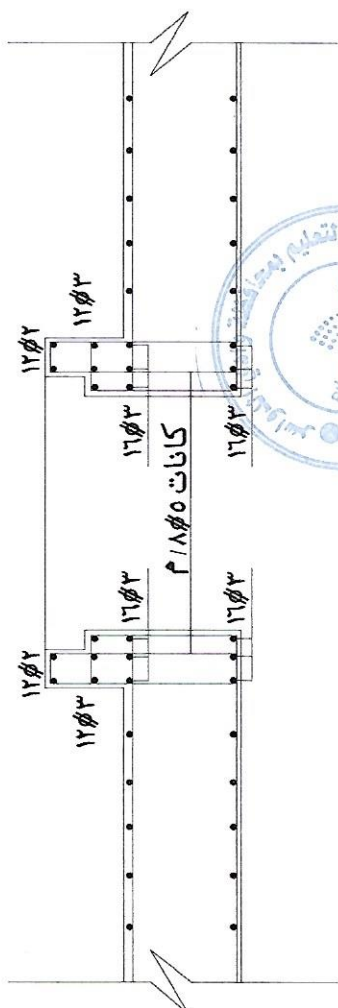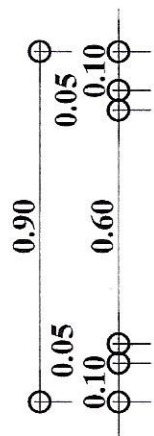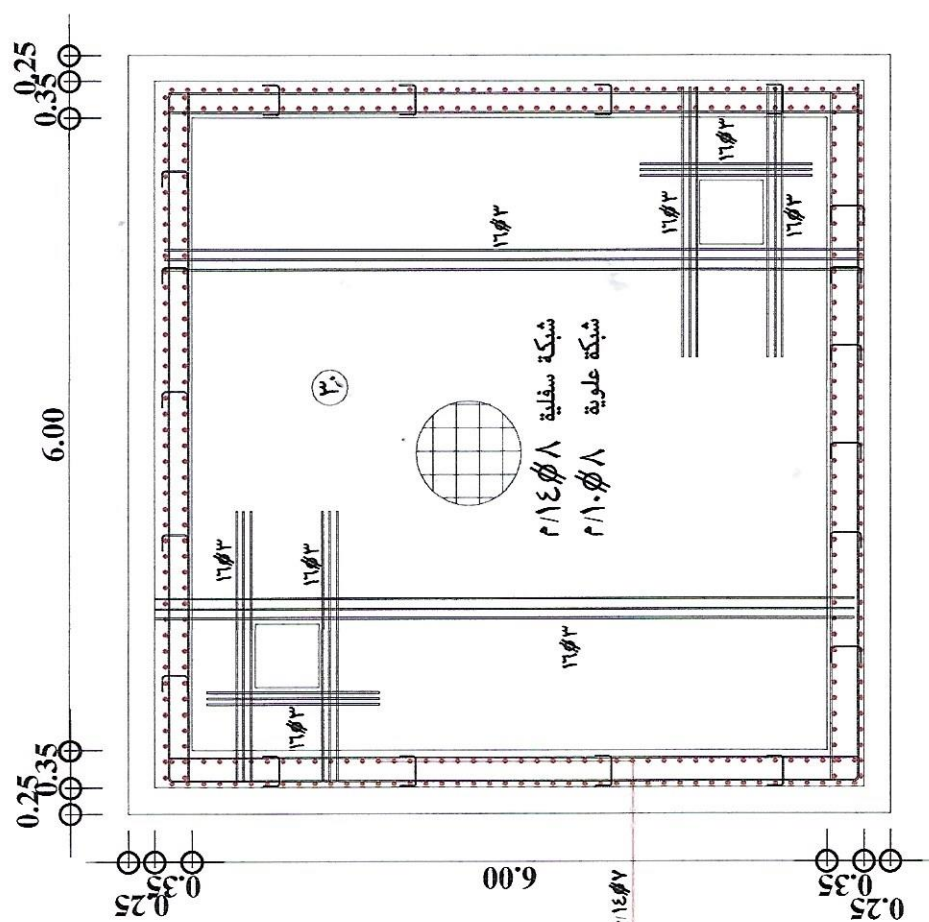

قطاع
ب.ب.

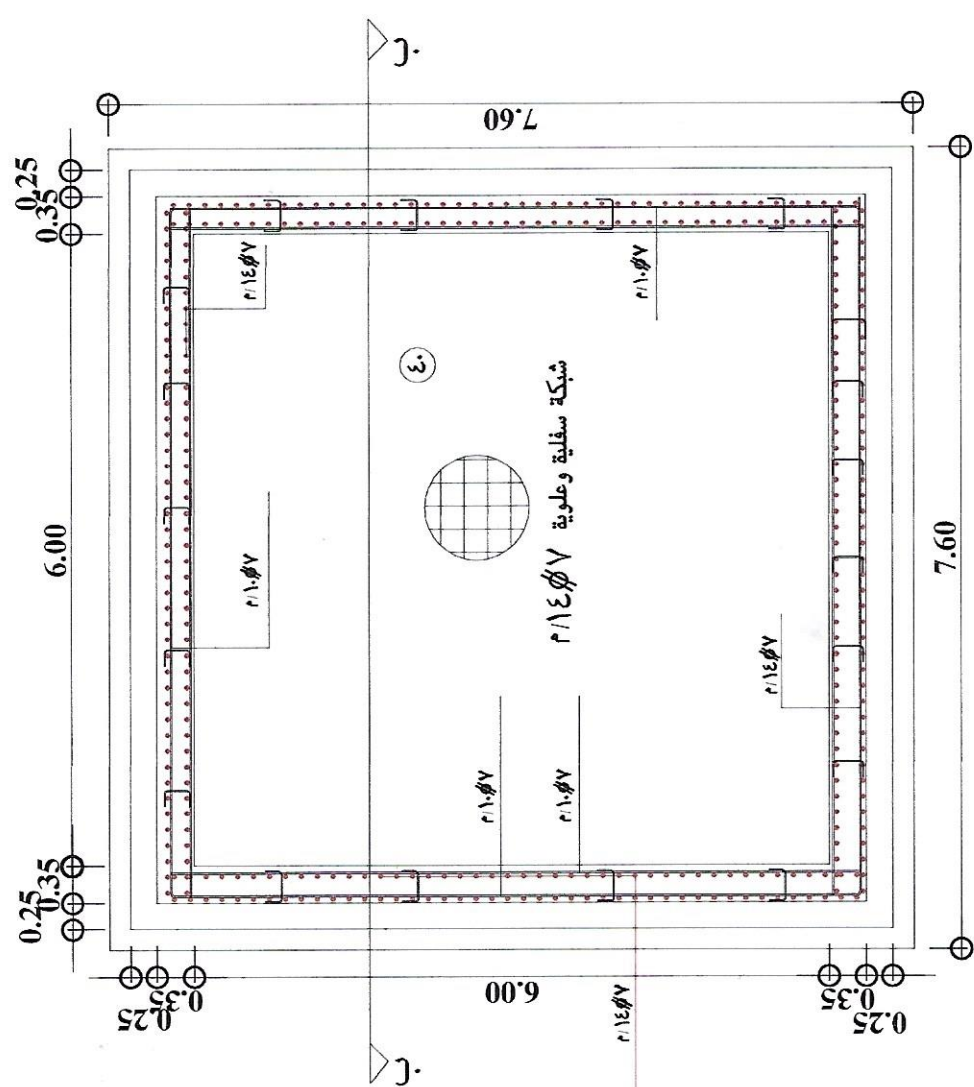

المملكة العربية السعودية

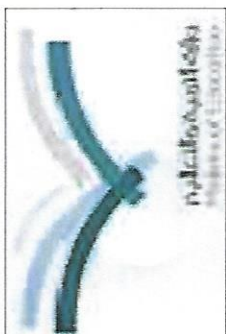

وزارة التربية والتعليم
MINISTRY OF EDUCATION
وكالة الوزارة للمباني


اسم المشروع	مجمع النويمة التعليمية للبنات
اسم اللوحة	مخطط قواعد الاسوار AS-BUILT DRAWING
رقم اللوحة	مقياس ١٠/١
التاريخ	٢٠٢٢-١١-١٩

شركة بناء الجزيرة للمقاولات BENA AL-JAZEERAH CO
--


مدير شؤون المباني	مهندس / فهد عايد المدرغ
التوقيع	

مهندس المقاول	مهندس / فهد عايد المدرغ
مهندس الاستشاري	مهندس / فهد عايد المدرغ
تقديم رقم	

مسروع مجمع النويمة التعليمية
وادي السابو

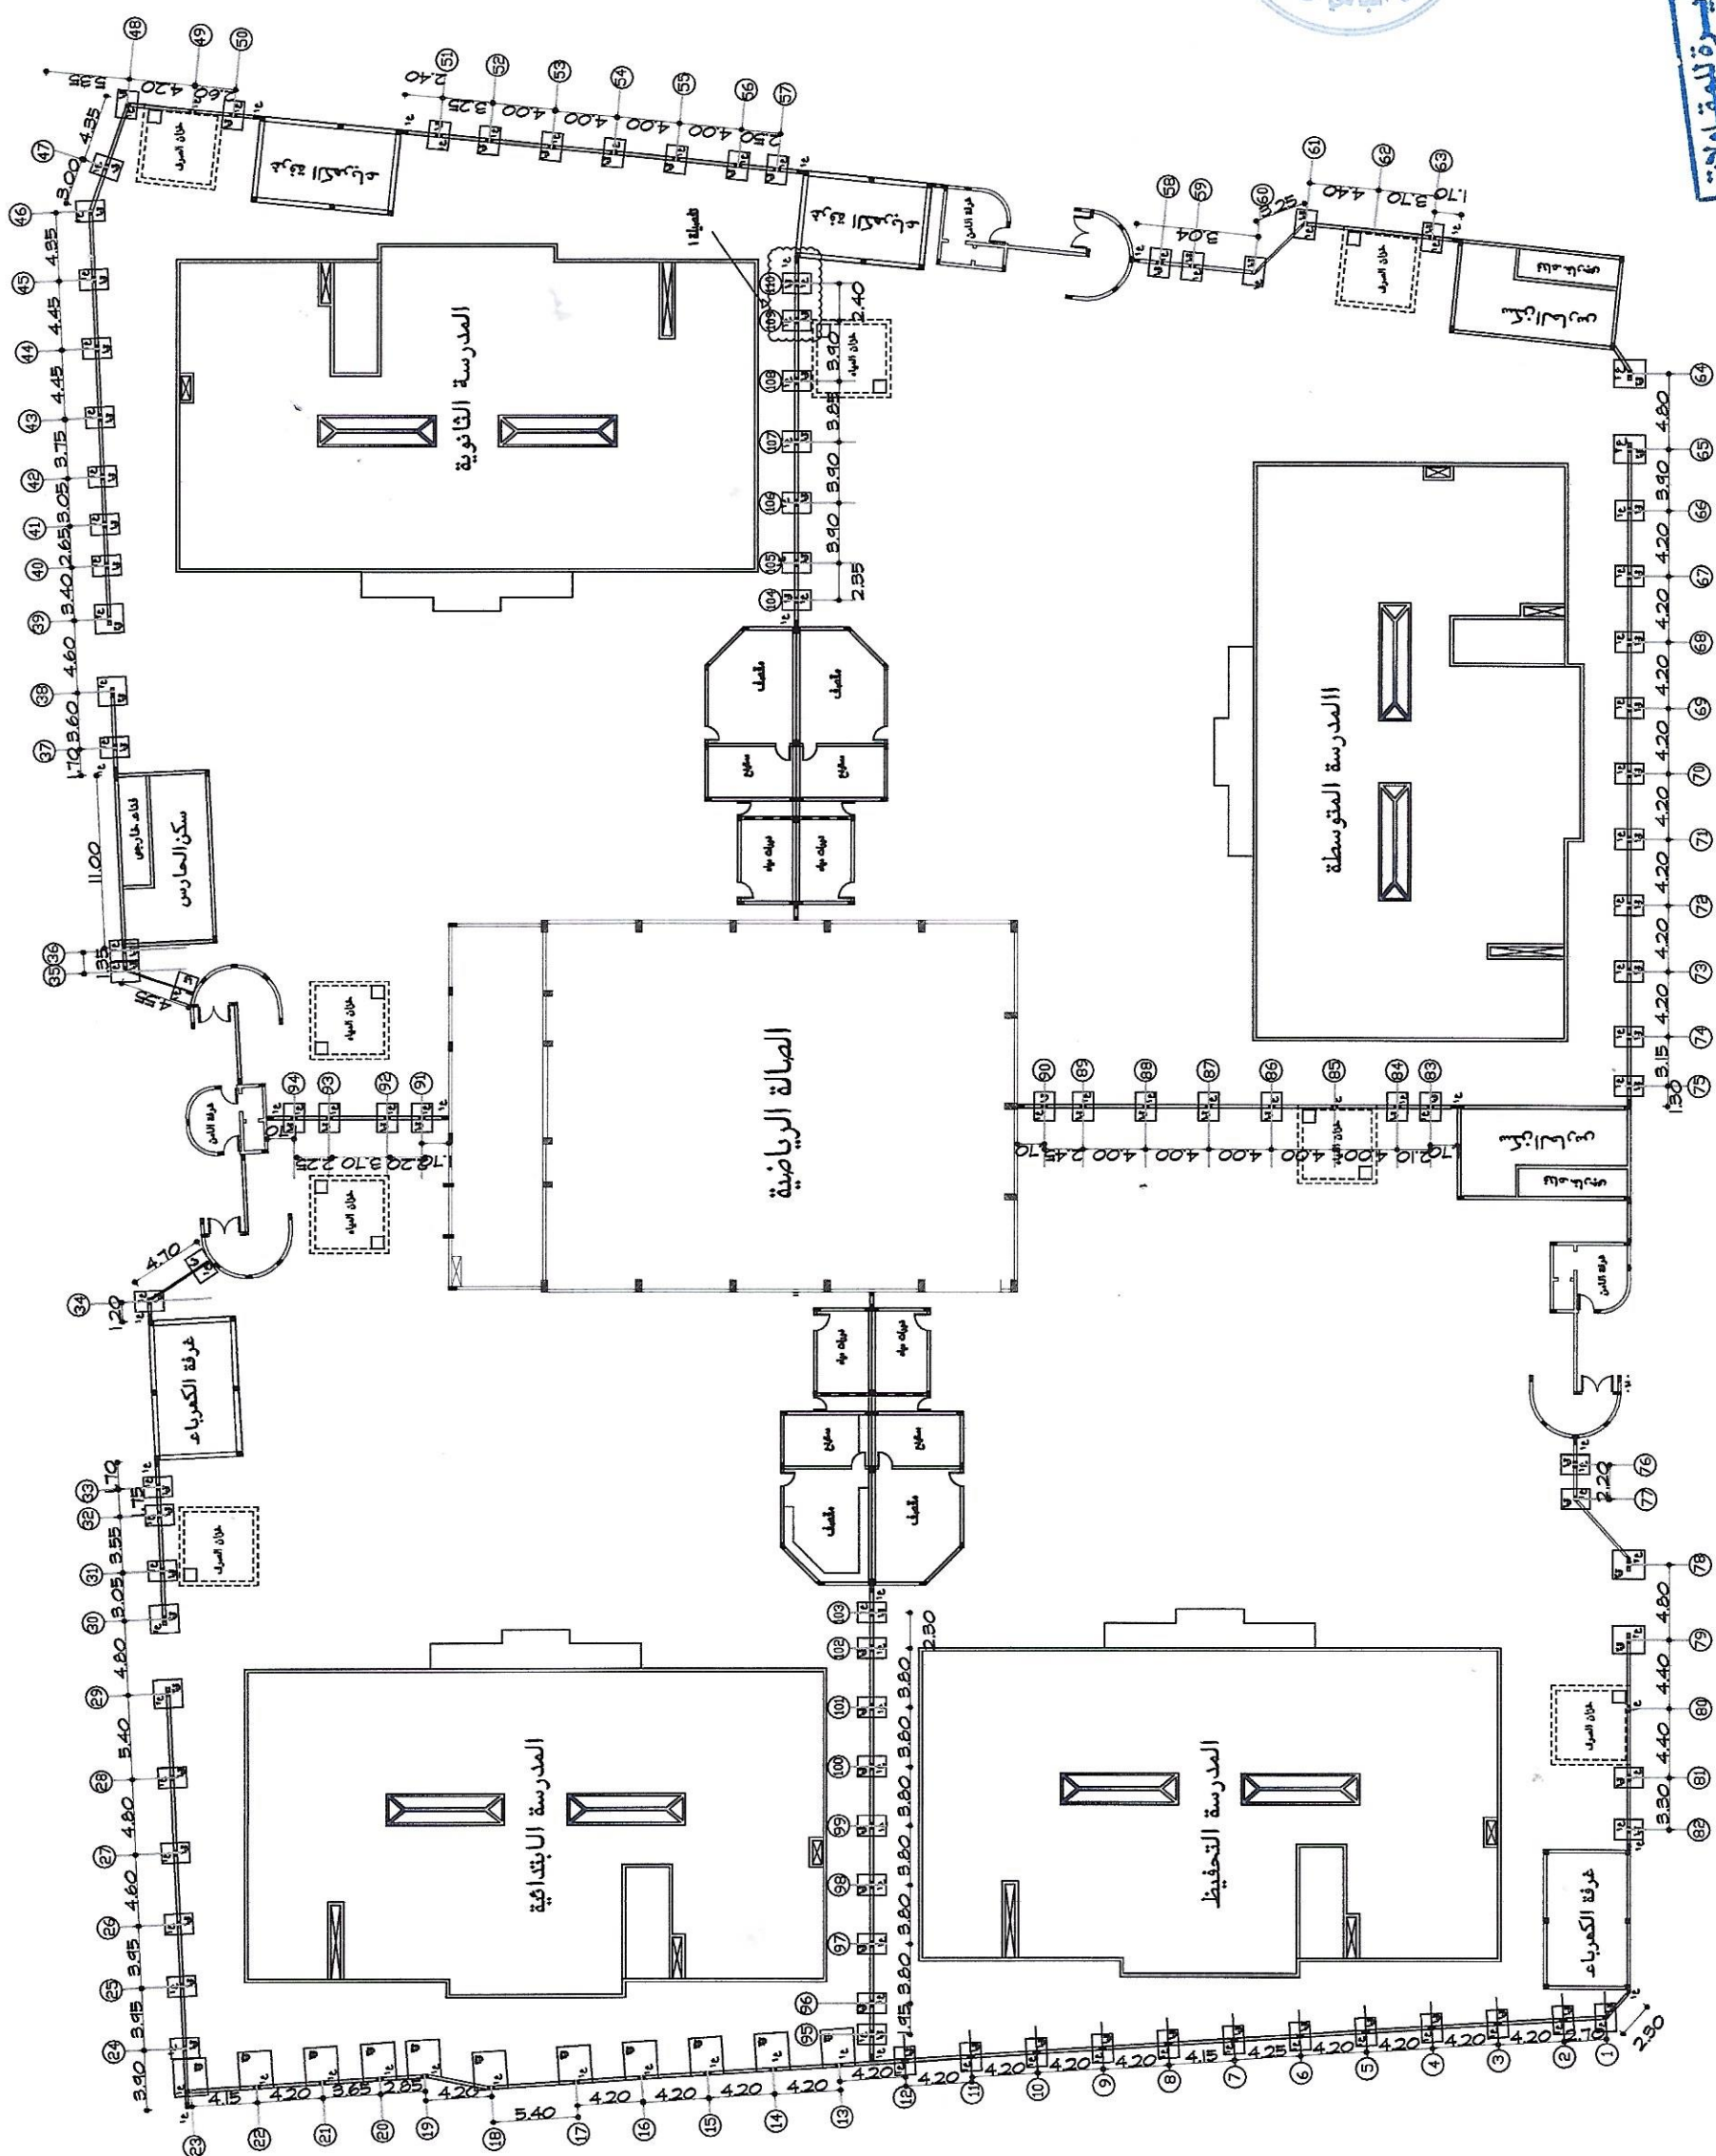

المملكة العربية السعودية

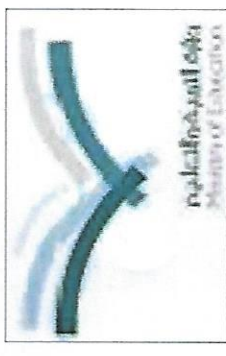

وزارة التربية والتعليم
MINISTRY OF EDUCATION
وكالة الوزارة للمباني

اسم المشروع	مجمع النويمة التعليمية للبنات
اسم اللوحة	مخطط قواعد الاسوار AS-BUILT DRAWING
رقم اللوحة	مقياس الرسم ١:١٠٠
التاريخ	٢٠٢٢-١١-١٩




شركة بناء الجزيرة للمقاولات
BENA AL-JAZEERAH CO


مدير شؤون المباني	مهندس / لعد عايد المدرع
التوقيع	

مهندس المقاول	
مهندس الاستشاري	
تقديم رقم	



مسؤول مشروع مجمع النويمة التعليمية للبنات
إدارة الشؤون التعليمية
م.س.ر

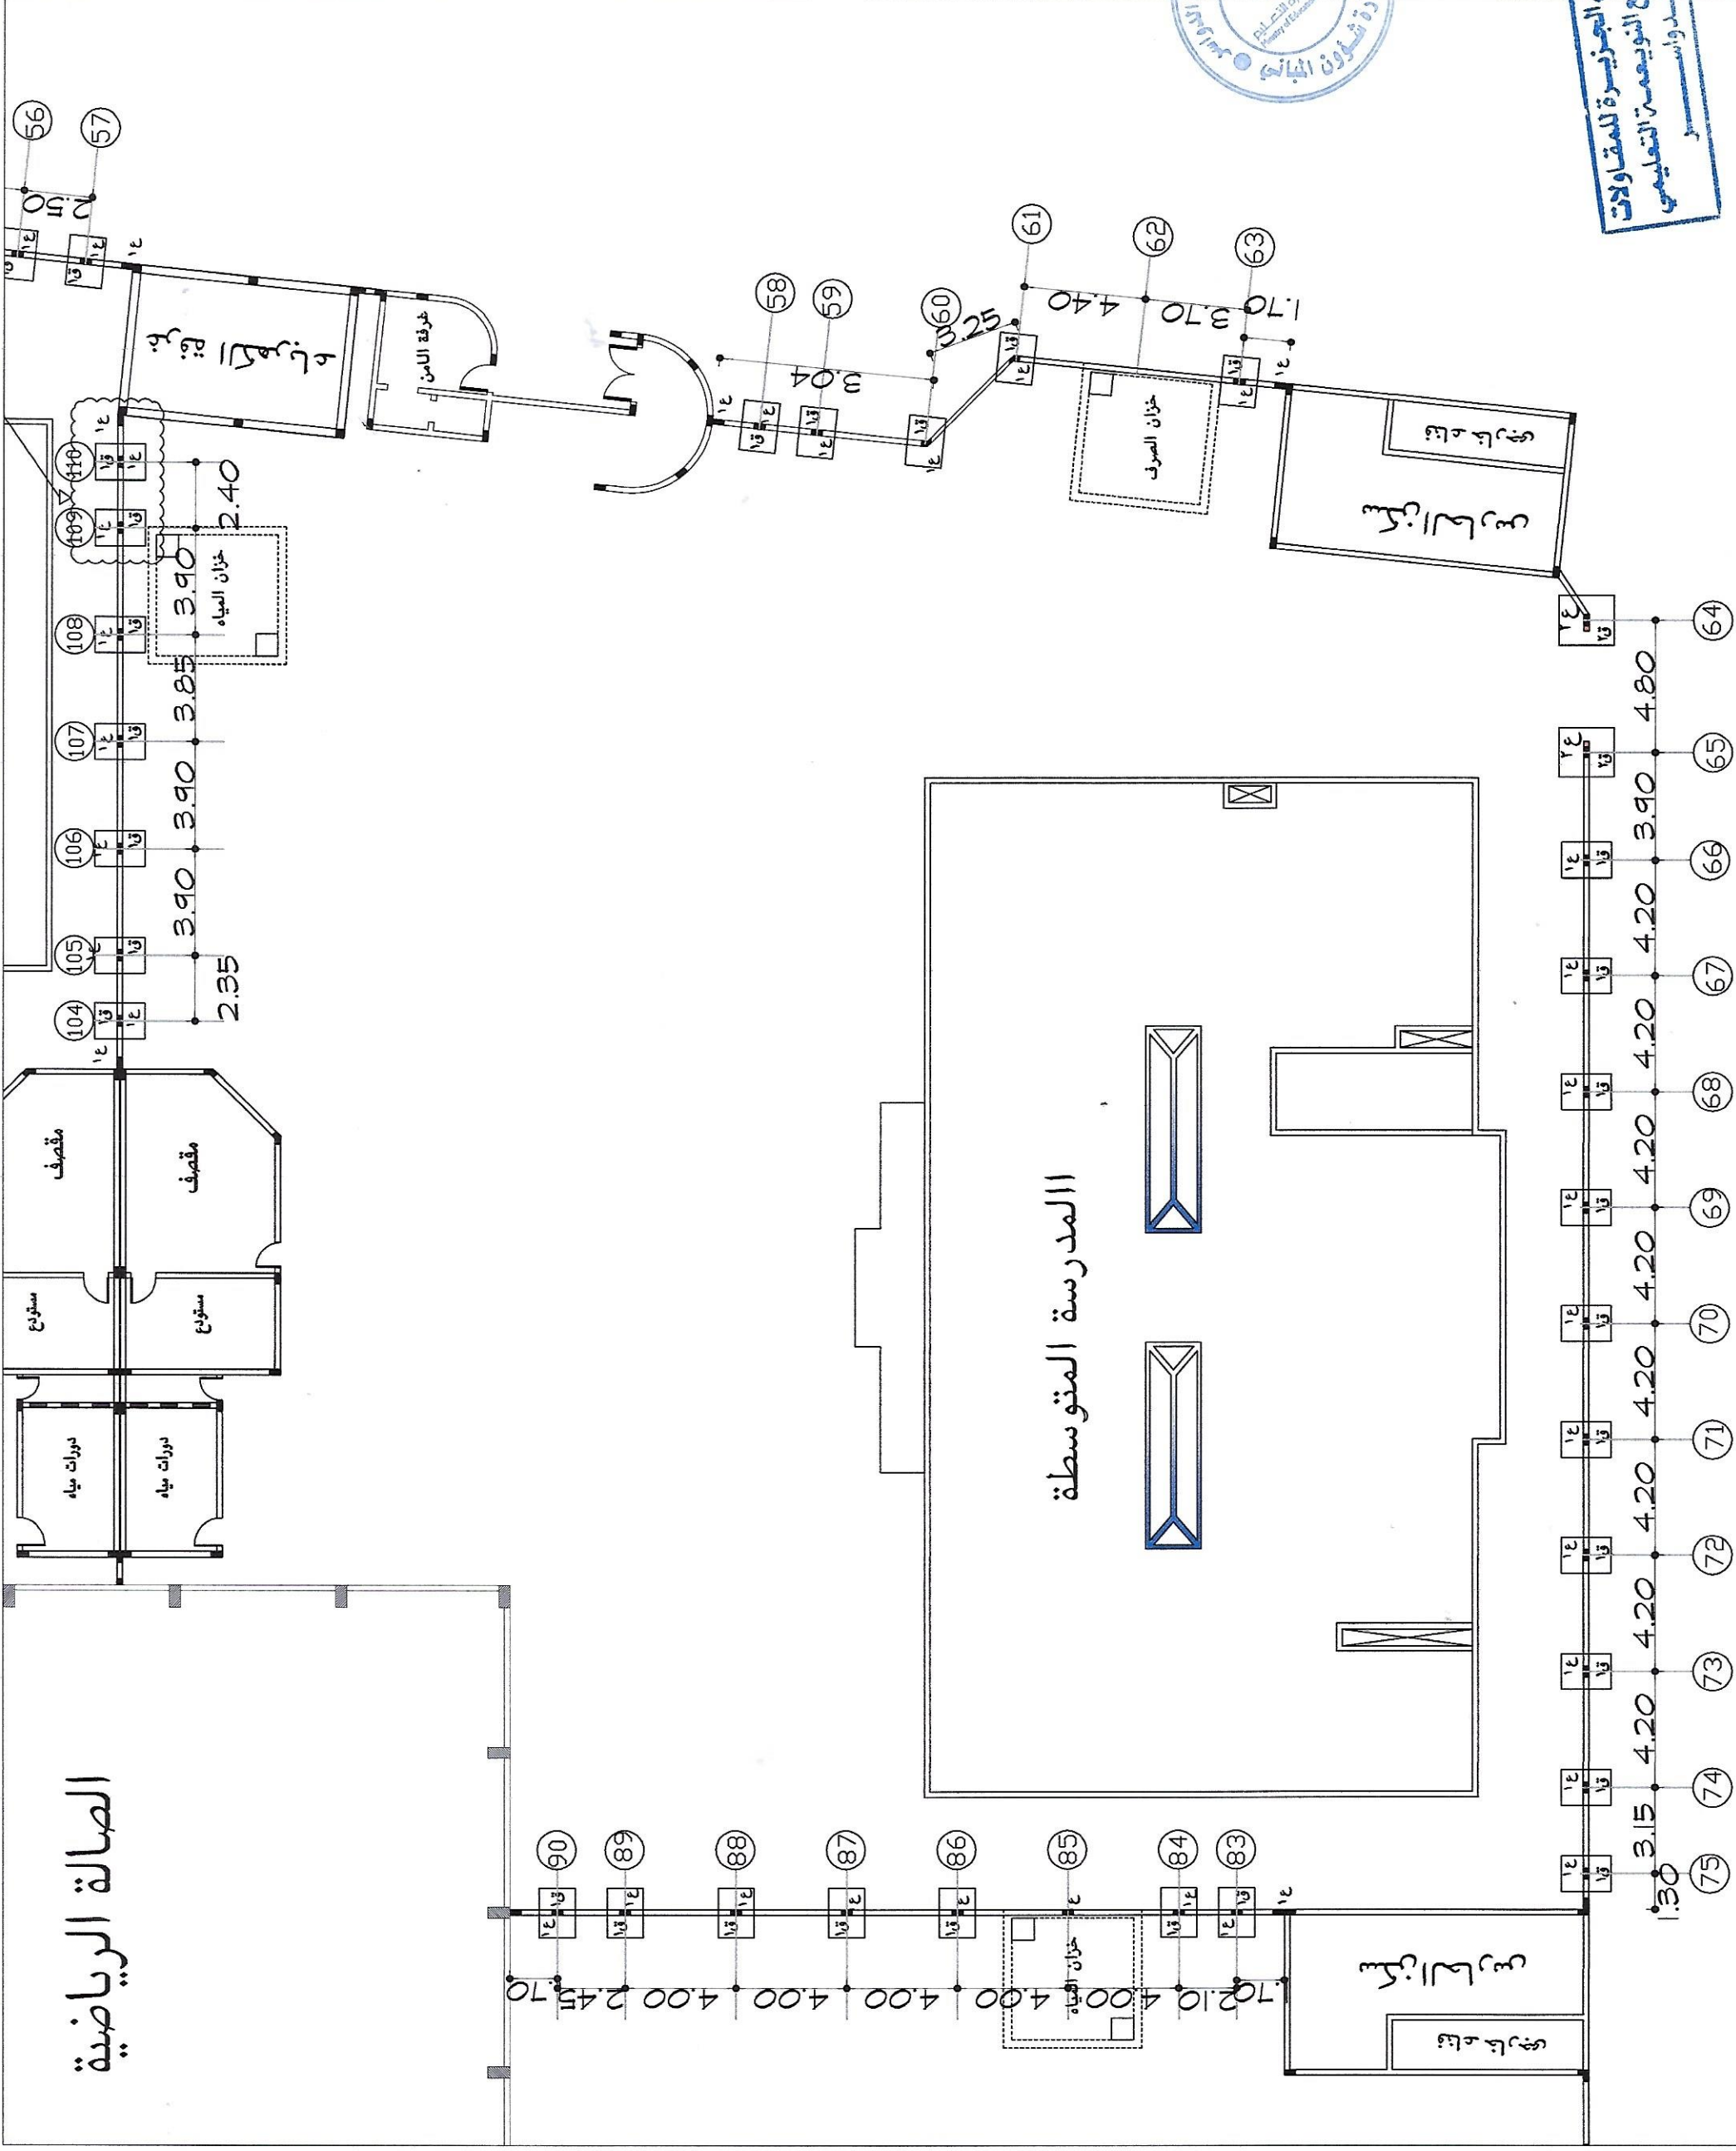

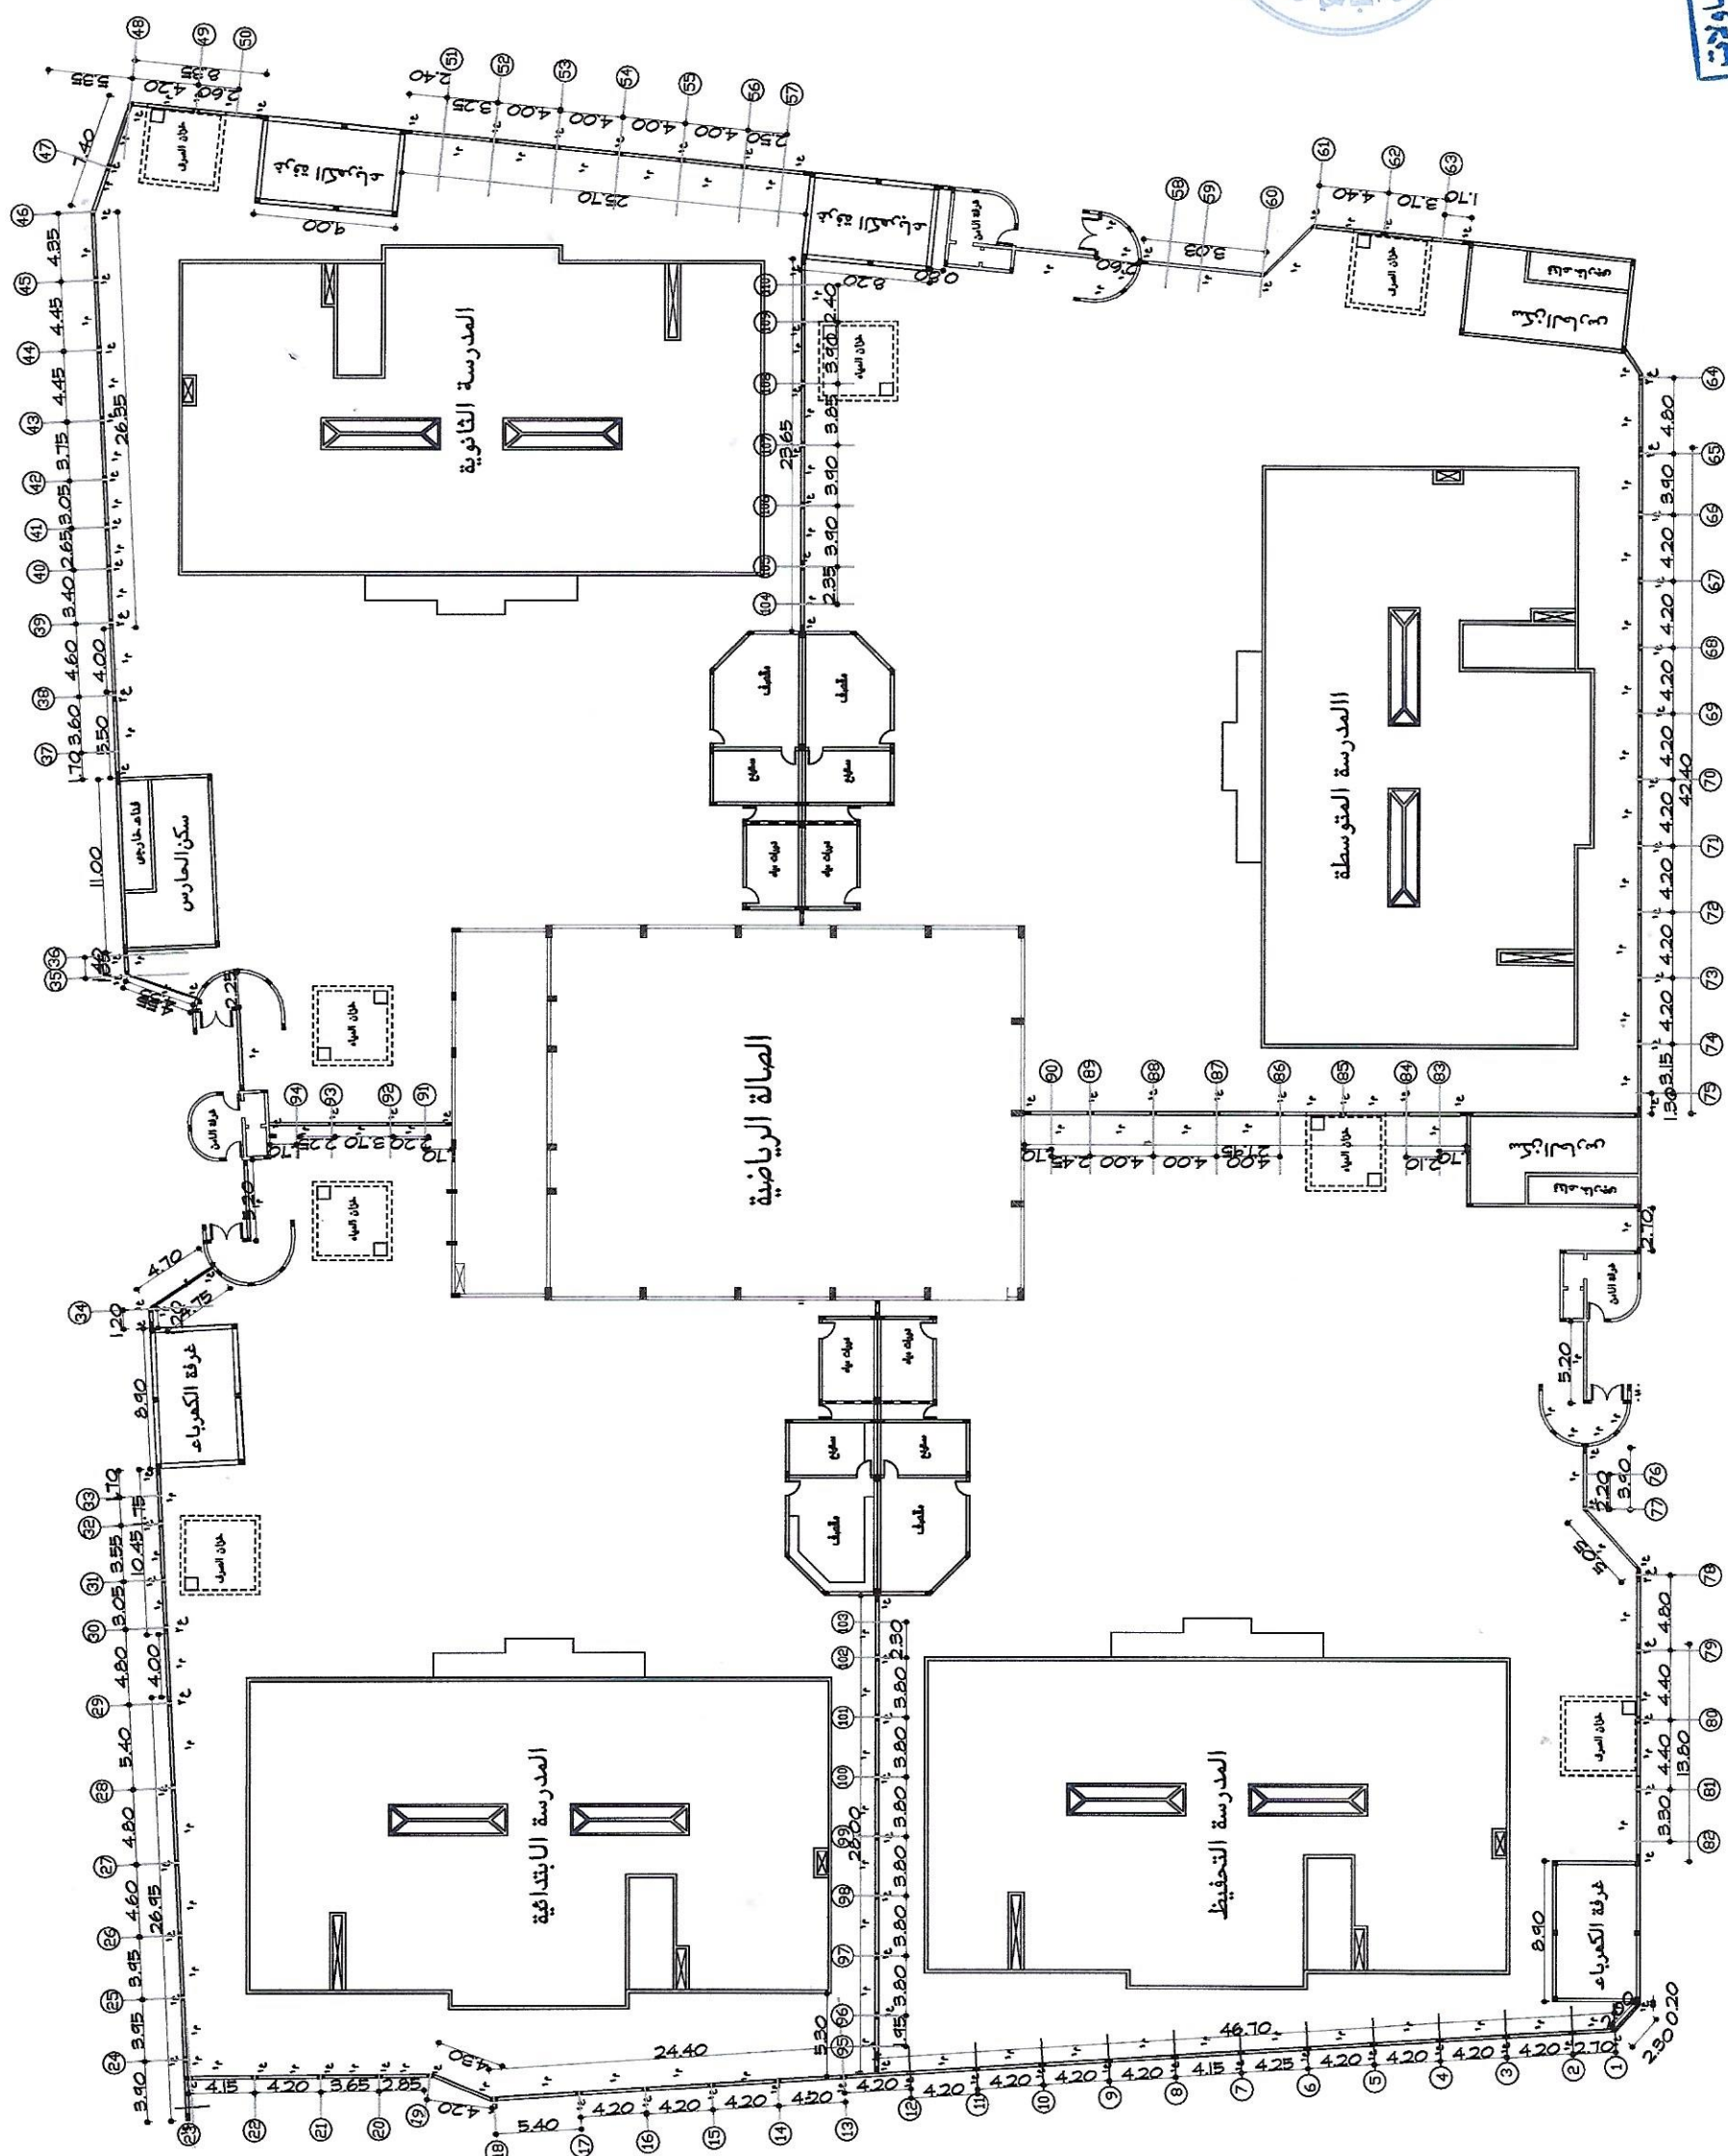


اسم المشروع	مجمع النويمة التعليمي البينات		
اسم اللوحة	مخططات معدة ومباني السور AS-BUILT DRAWING		
رقم اللوحة	مقياس		
	الرسم		
التاريخ	٢٠٢٢ - ١١ - ١٩		

شركة بناء الجزيرة للمقاولات
BENA AL-JAZEERAH CO


المباشر	التوقيع	مهندس / فهد عايد المدرع

معدنس المقاول	معدنس الاستشاري	تقديم رقم
5 مستورع م وادي		

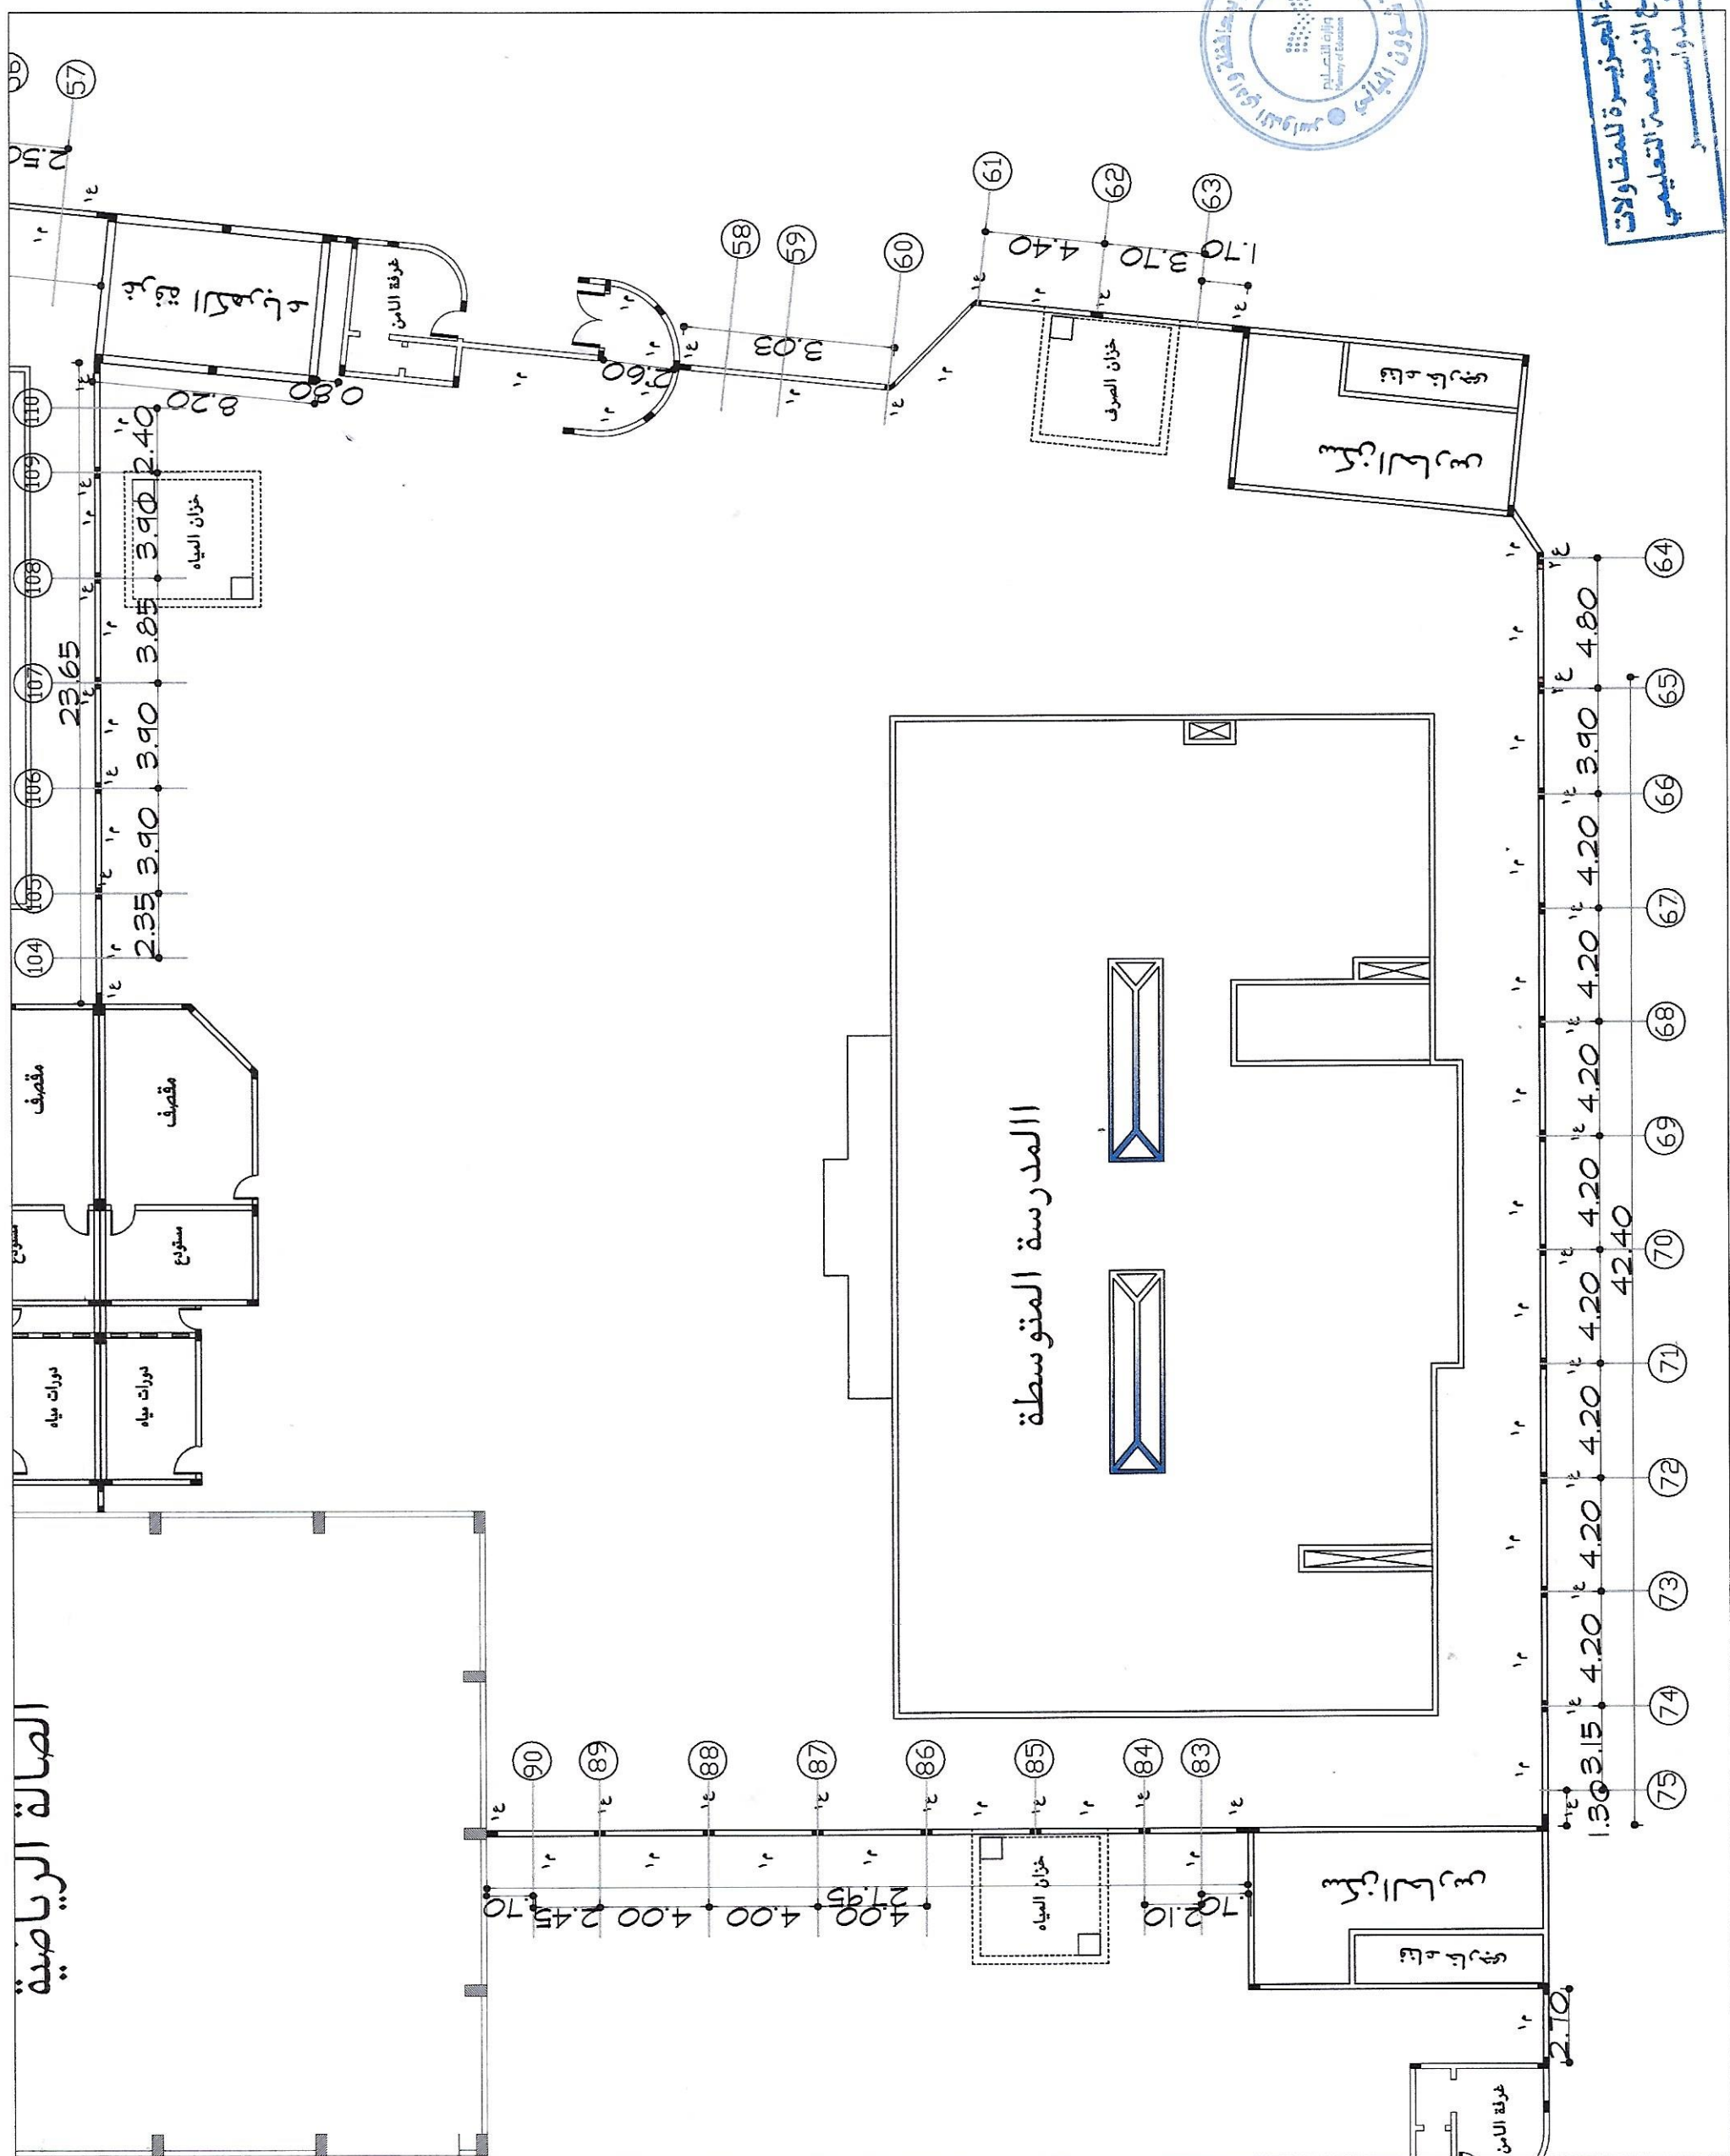

تقديمات الموقع العام As-Built Drawings المدرسة المتوسطة


المملكة العربية | السعودية

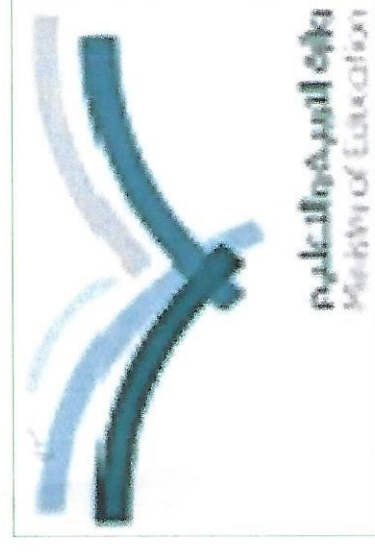

وزارة التربية والتعليم
MINISTRY OF EDUCATION

وكالة الوزارة للمباني

مشروع مجمع النويصة التعليمي للبنات

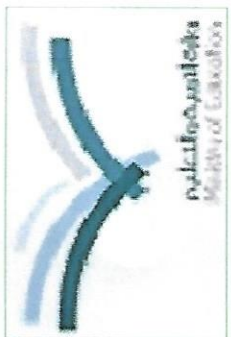

اسم المشروع	مجمع التوسعة التعليمي للبنات
اسم اللوحة	تدريبات الحريق بالموقع العام
رقم اللوحة	AS-BUILT DRAWING
رقم الرسم	١٠ / ١
التاريخ	٢٠٢٢-١١-١٩


شركة بناء الجزيرة للمقاولات
BENA AL-JAZEERAH CO


Fire Box

Fire Pipe 2.50 inch

Fire Pipe 4 inch

مهندس المقاول	مهندس / فهد عايد المدرع
مهندس الاستشاري	مهندس / فهد عايد المدرع
مهندس التوقيع	مهندس / فهد عايد المدرع
مدير شؤون المباني	مهندس / فهد عايد المدرع

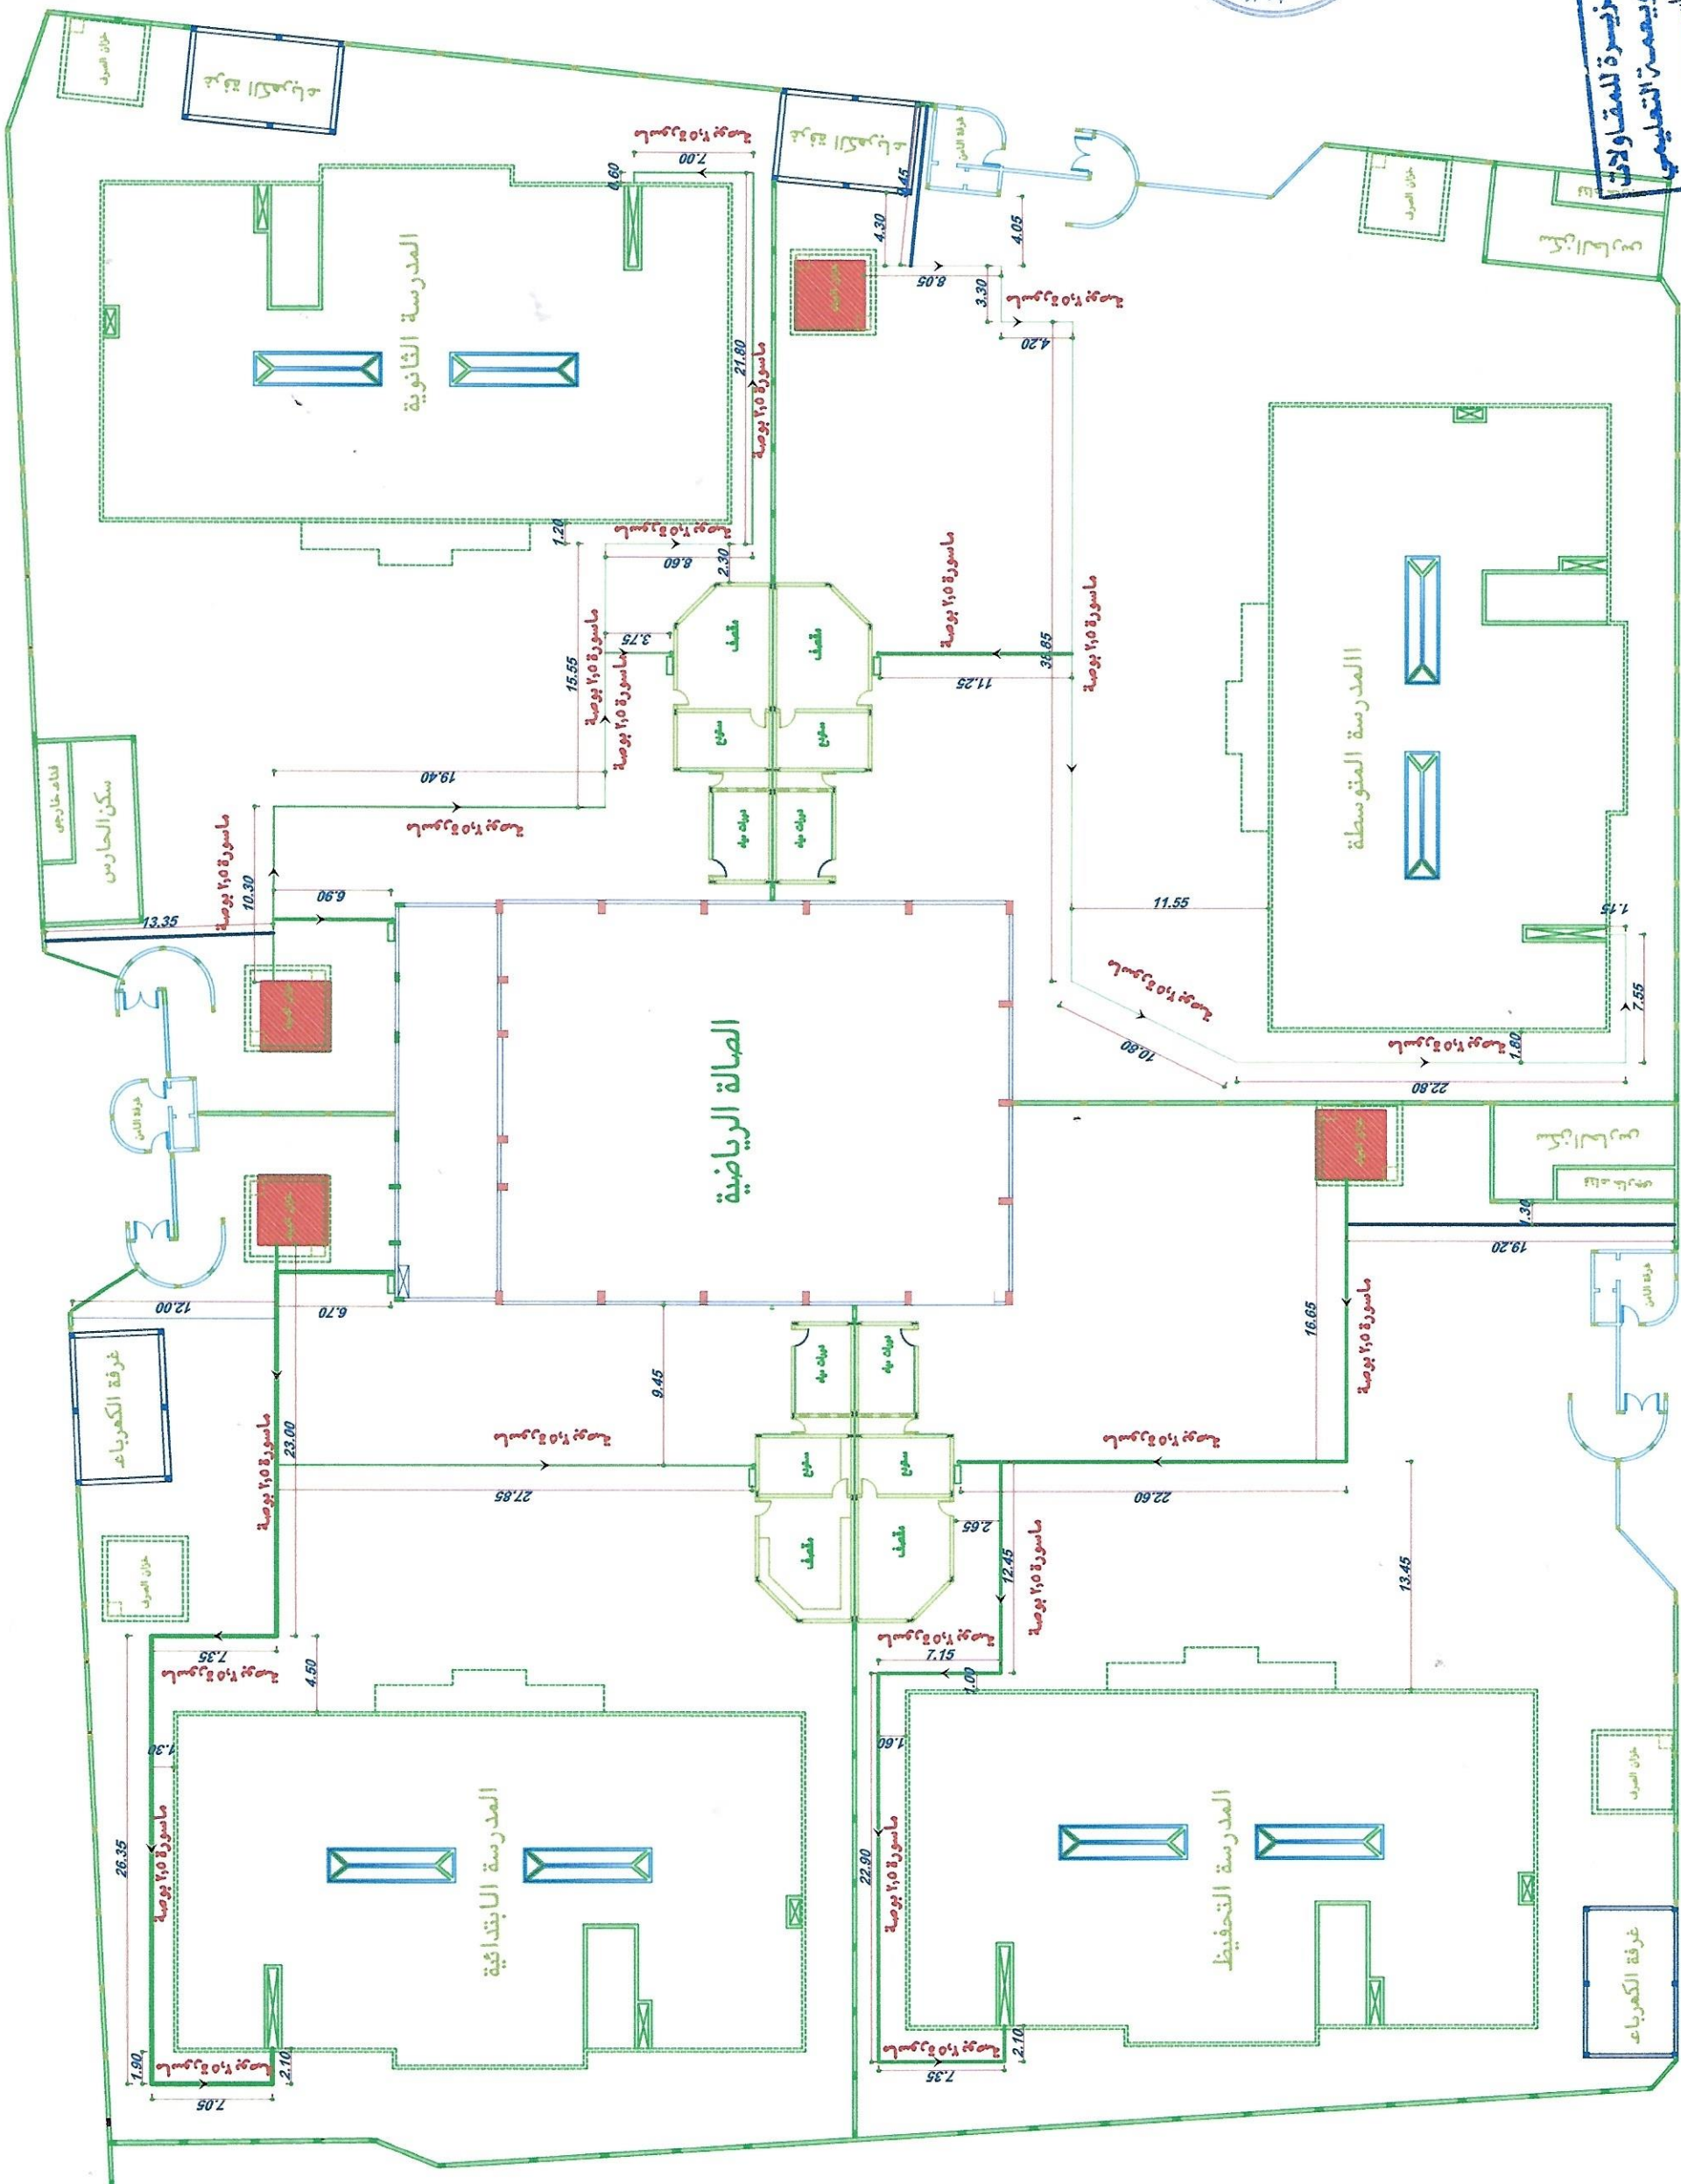

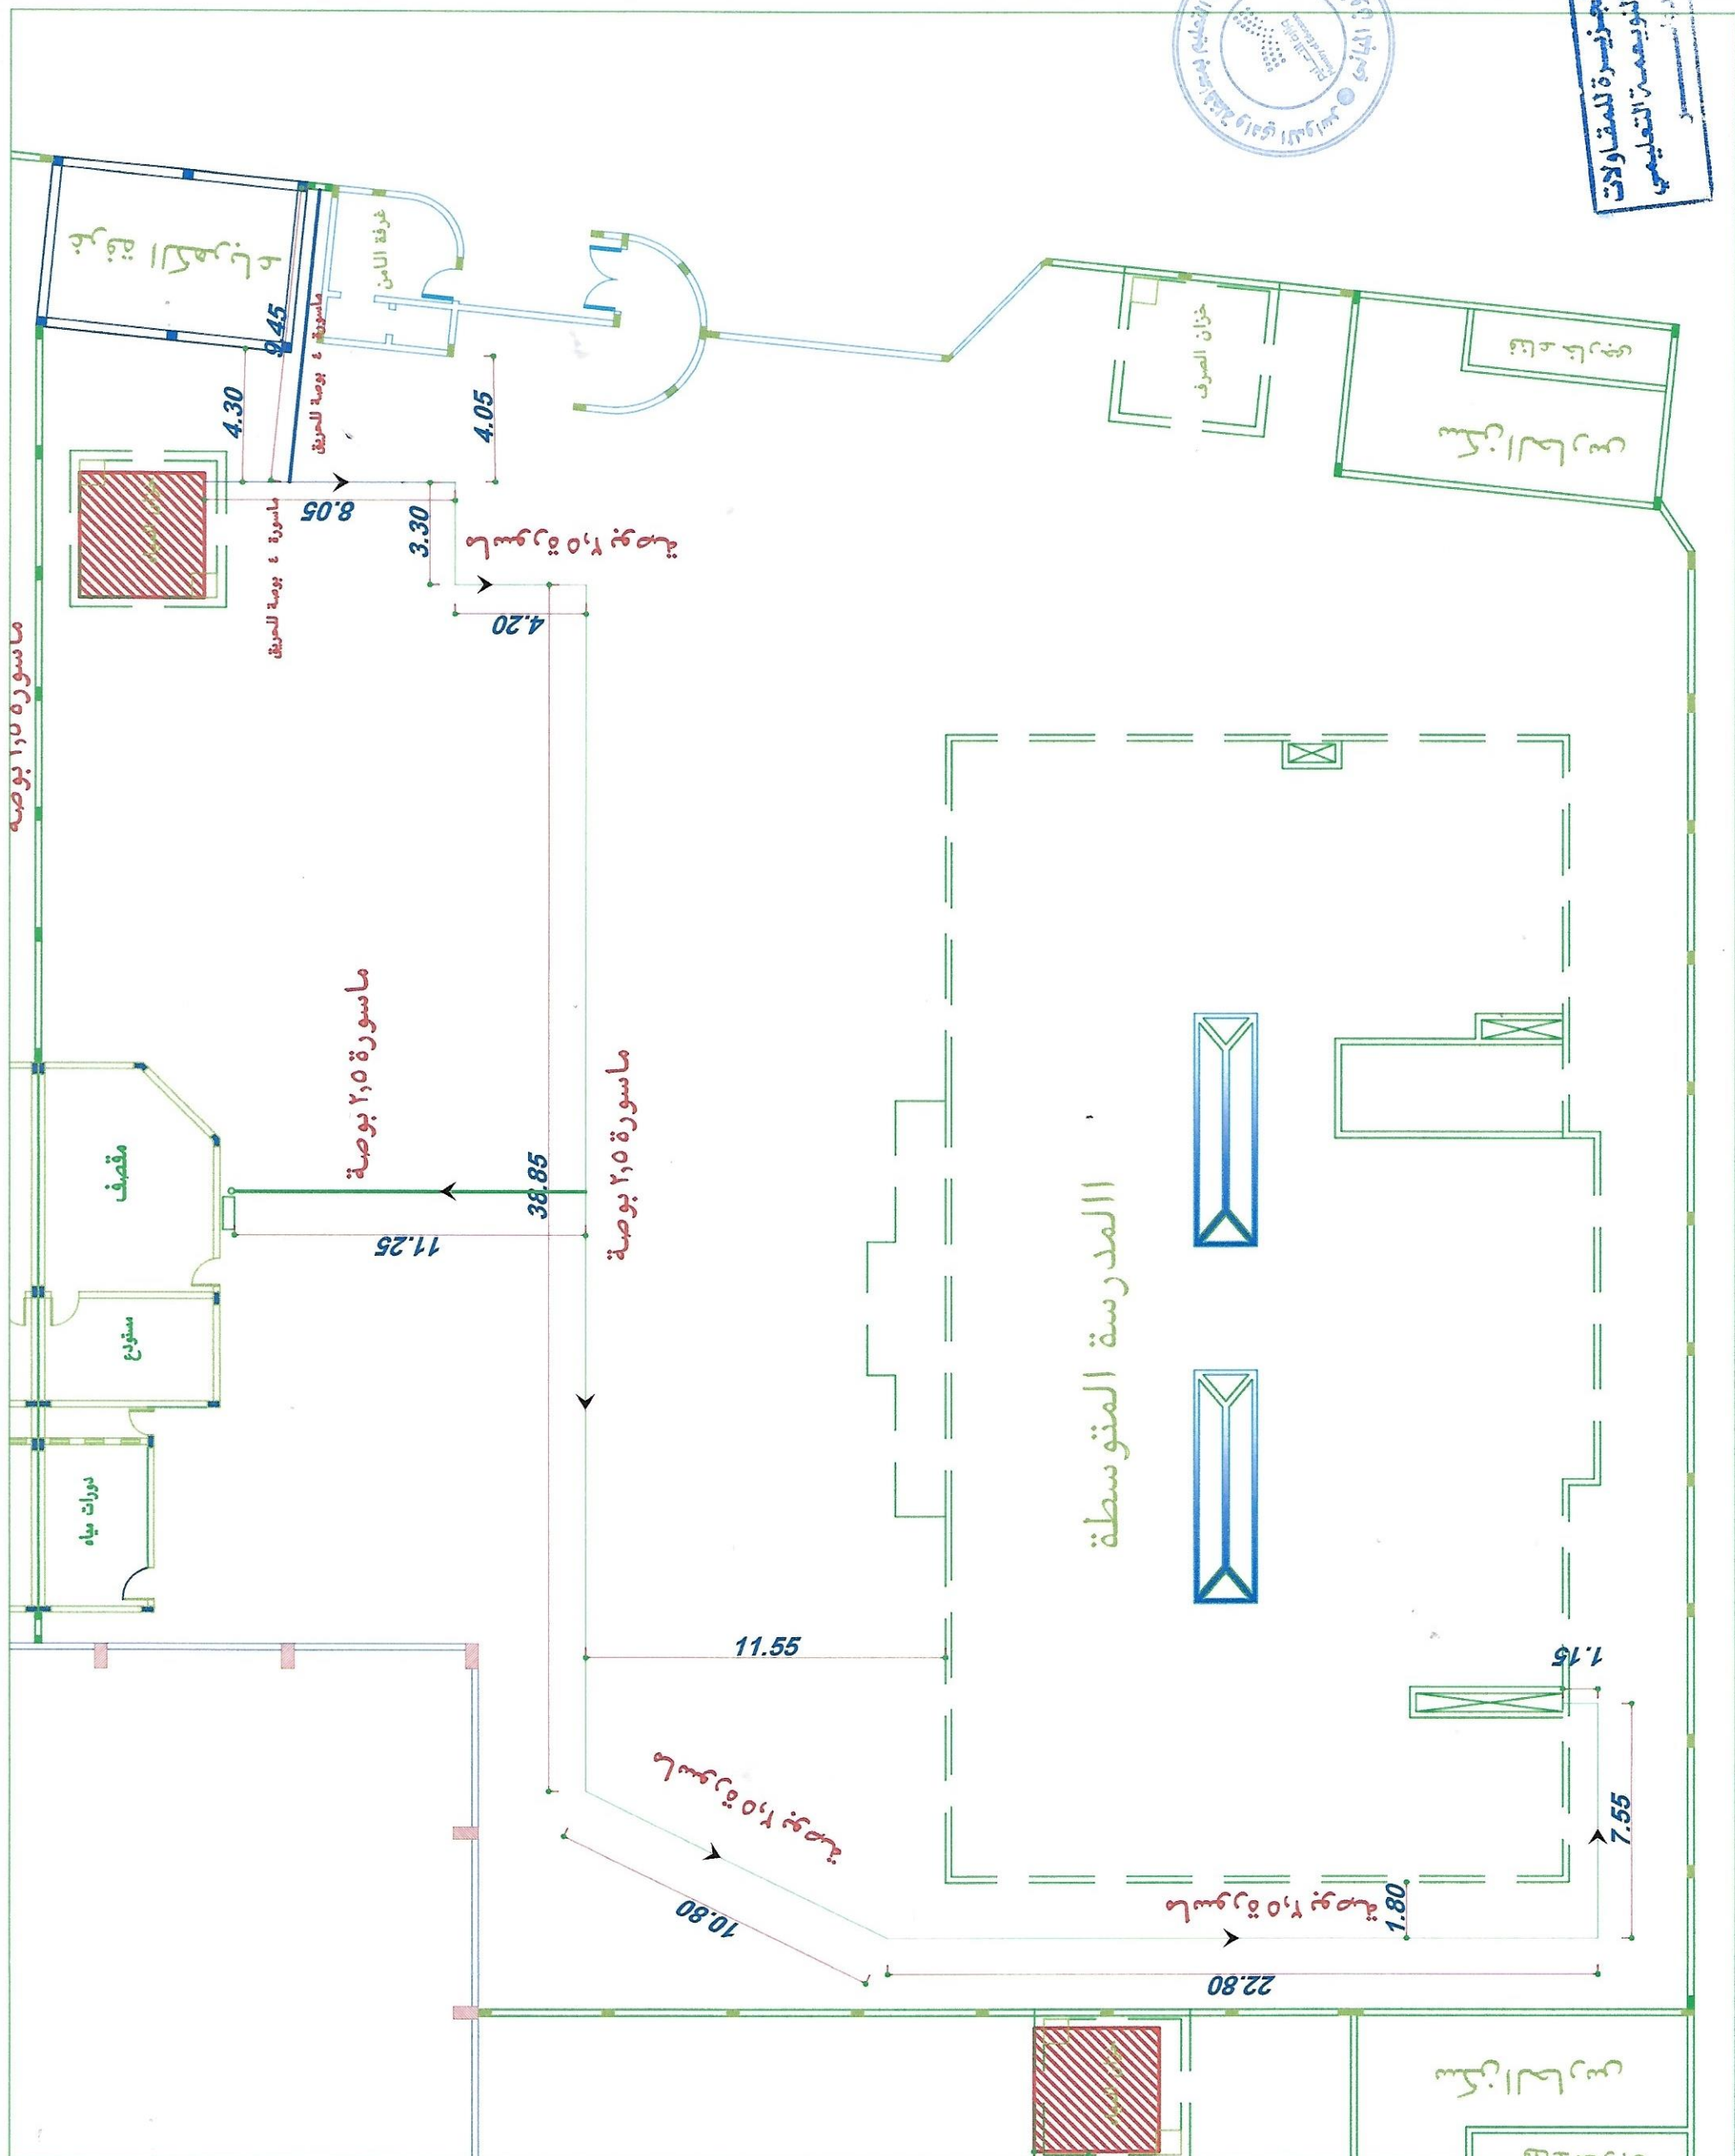




اسم المشروع	مجمع النويمة التعليمية للبنات
اسم الورقة	تدريبات التفذية بالموقع العام AS-BUILT DRAWING
رقم الورقة	١٠٠ / ١
التاريخ	٢٠٢٢-١١-١٩

شركة بناء الجزيرة للمقاولات
BENA AL-JAZEERAH CO

المباني	مدير شؤون
التوقيع	مهندس / فهد عابد المدرع

مهندس المقاول	مهندس المقاول
مهندس الاستشاري	مهندس الاستشاري
مهندس التصميم	مهندس التصميم

مشروع مجمع النويمة التعليمية للمقاولات
 مهندس المقاول: [Signature]
 مهندس الاستشاري: [Signature]
 مهندس التصميم: [Signature]

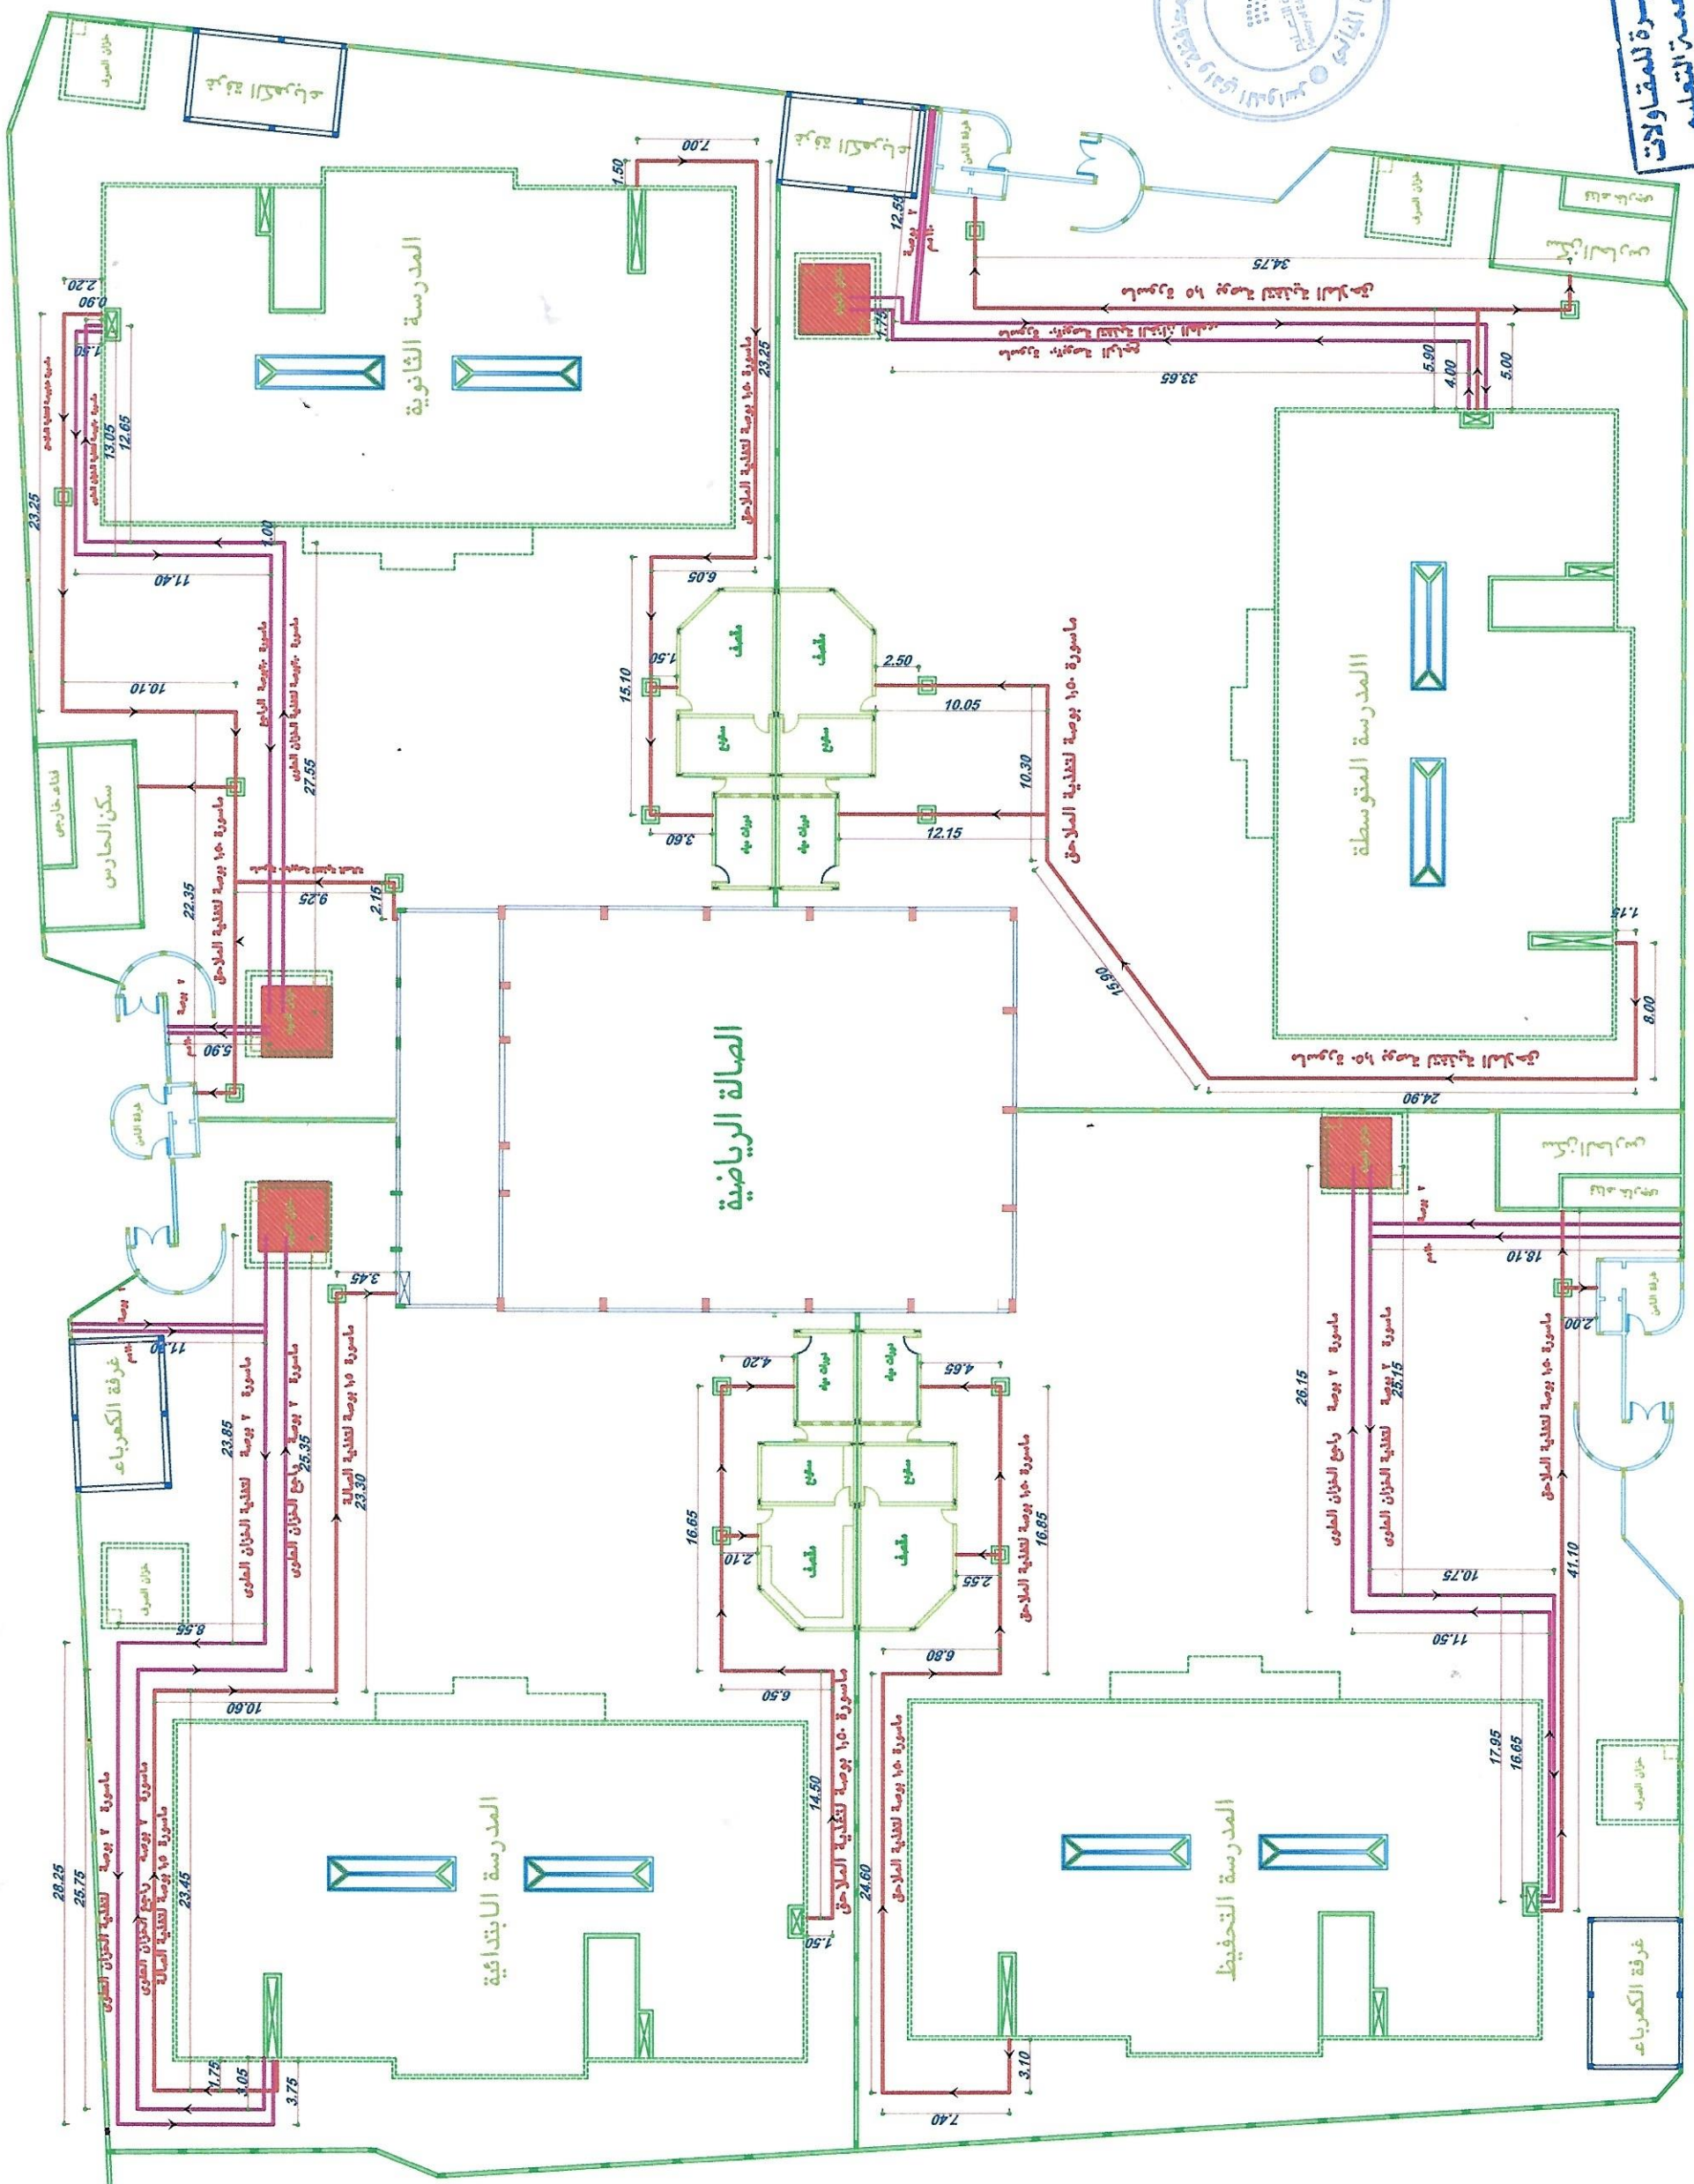

المملكة العربية السعودية



وزارة التربية والتعليم
MINISTRY OF EDUCATION
وكالة الوزارة للمباني

اسم المشروع	مجمع التوعية التعليمية للبنات
اسم اللوحة	تعليمات التظية بالموقع العام AS-BUILT DRAWING
رقم اللوحة	الدراسة المتوسطة قياس الرسم ١٠٠/١
التاريخ	٢٠٢٢-١١-١٩



Supply Pipe 2.00 inch
Supply Pipe 1.50 inch




شركة بناء الجزيرة للمقاولات
BENA AL-JAZEERAH CO

المباني	مدير شؤون
التوقيع	مهندس / فهد عابد الصدرع

مهندس المقاول	مهندس الاستشاري
مهندس الاستشاري	مهندس مشروع مجمع التوعية التعليمية
تقديم رقم	١٠٠/١



مهندس الاستشاري
مهندس مشروع مجمع التوعية التعليمية
١٠٠/١

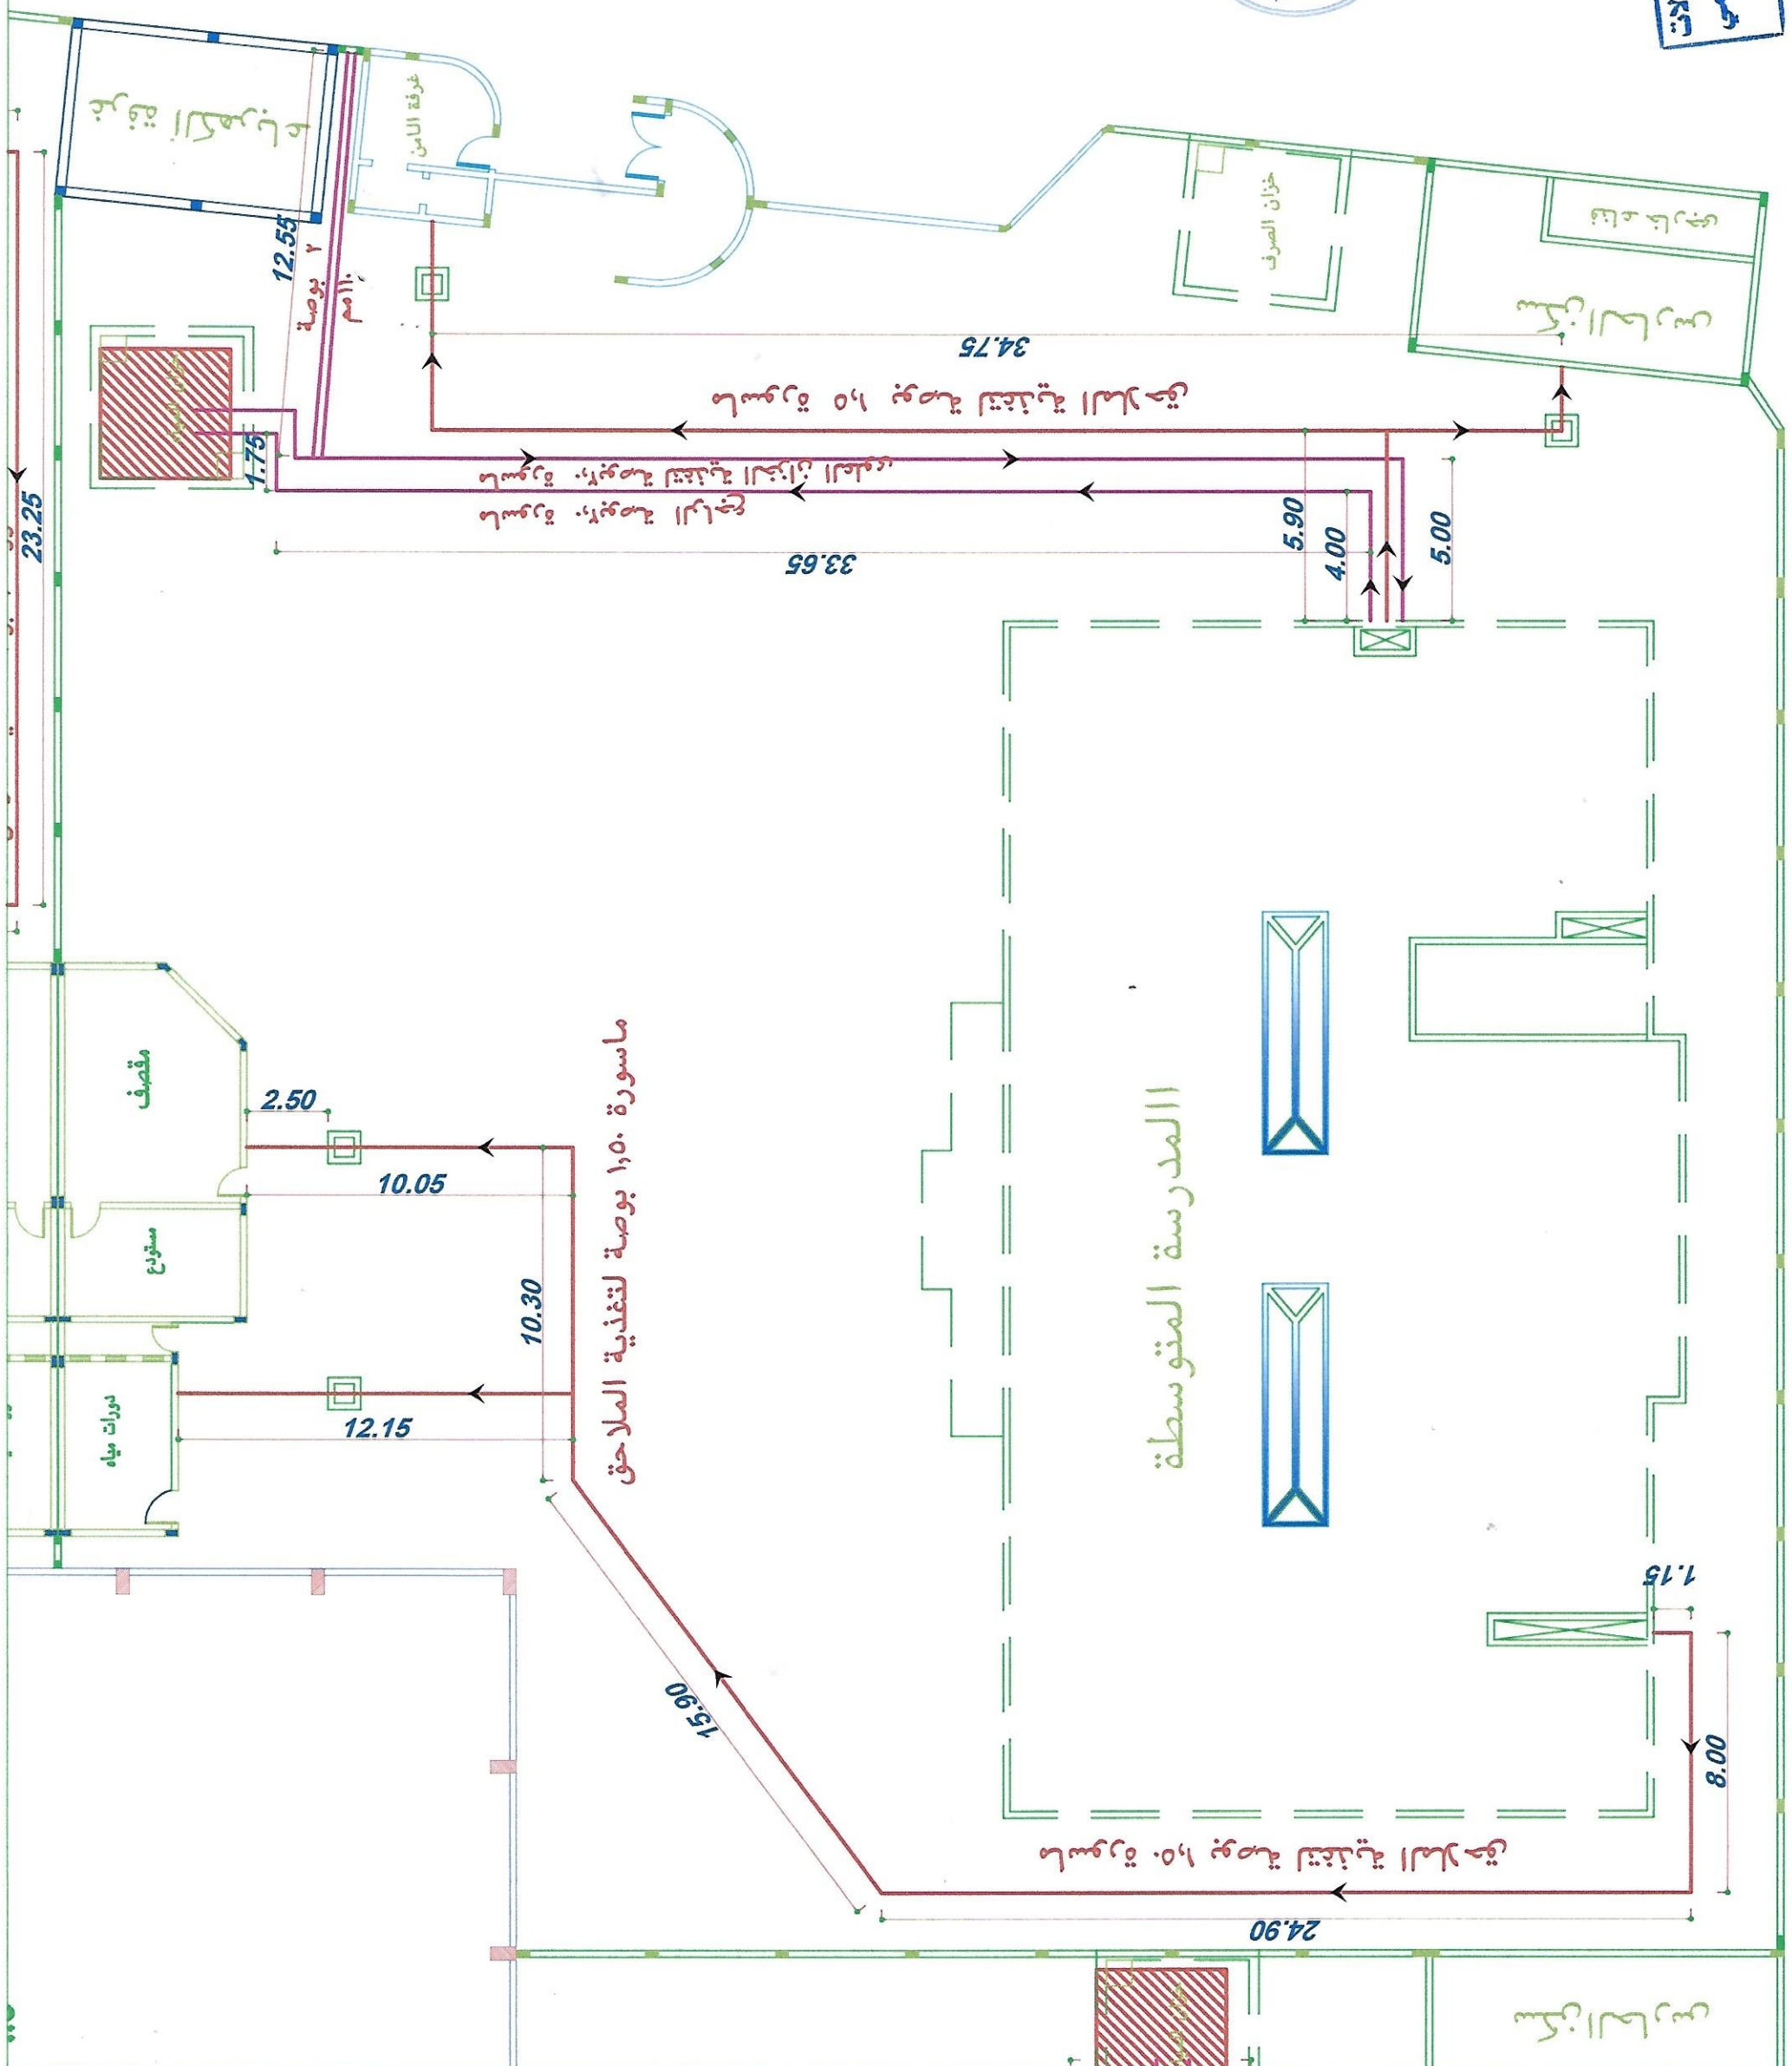

اسم المشروع	مجمع الدرومة العظمى الليات		
	تقديرات الصرف بالموقع العام AS-BUILT DRAWING		
اسم اللوحة	رقم	قياس	التاريخ
		الرسم ١٠٠/١	
			٢٠٢٢-١١-١٩

Sanatry Manhole

Sanatry Pipe 75 mm

Sanatry Pipe 110 mm

Sanatry Pipe 140 mm

Sanatry Pipe 160 mm


Sanatry Pipe 200 mm

Gully trap

شركة بناء الجزيرة للمقاولات
BENA AL-JAZEERAH CO

مدير شؤون النباهي	مهتمس / فهد عابد العديع	
	التوقيع	

مجلس المقاول	
مجلس الاستشاري	 مستشار 14/12/2019
تقديم رقم	

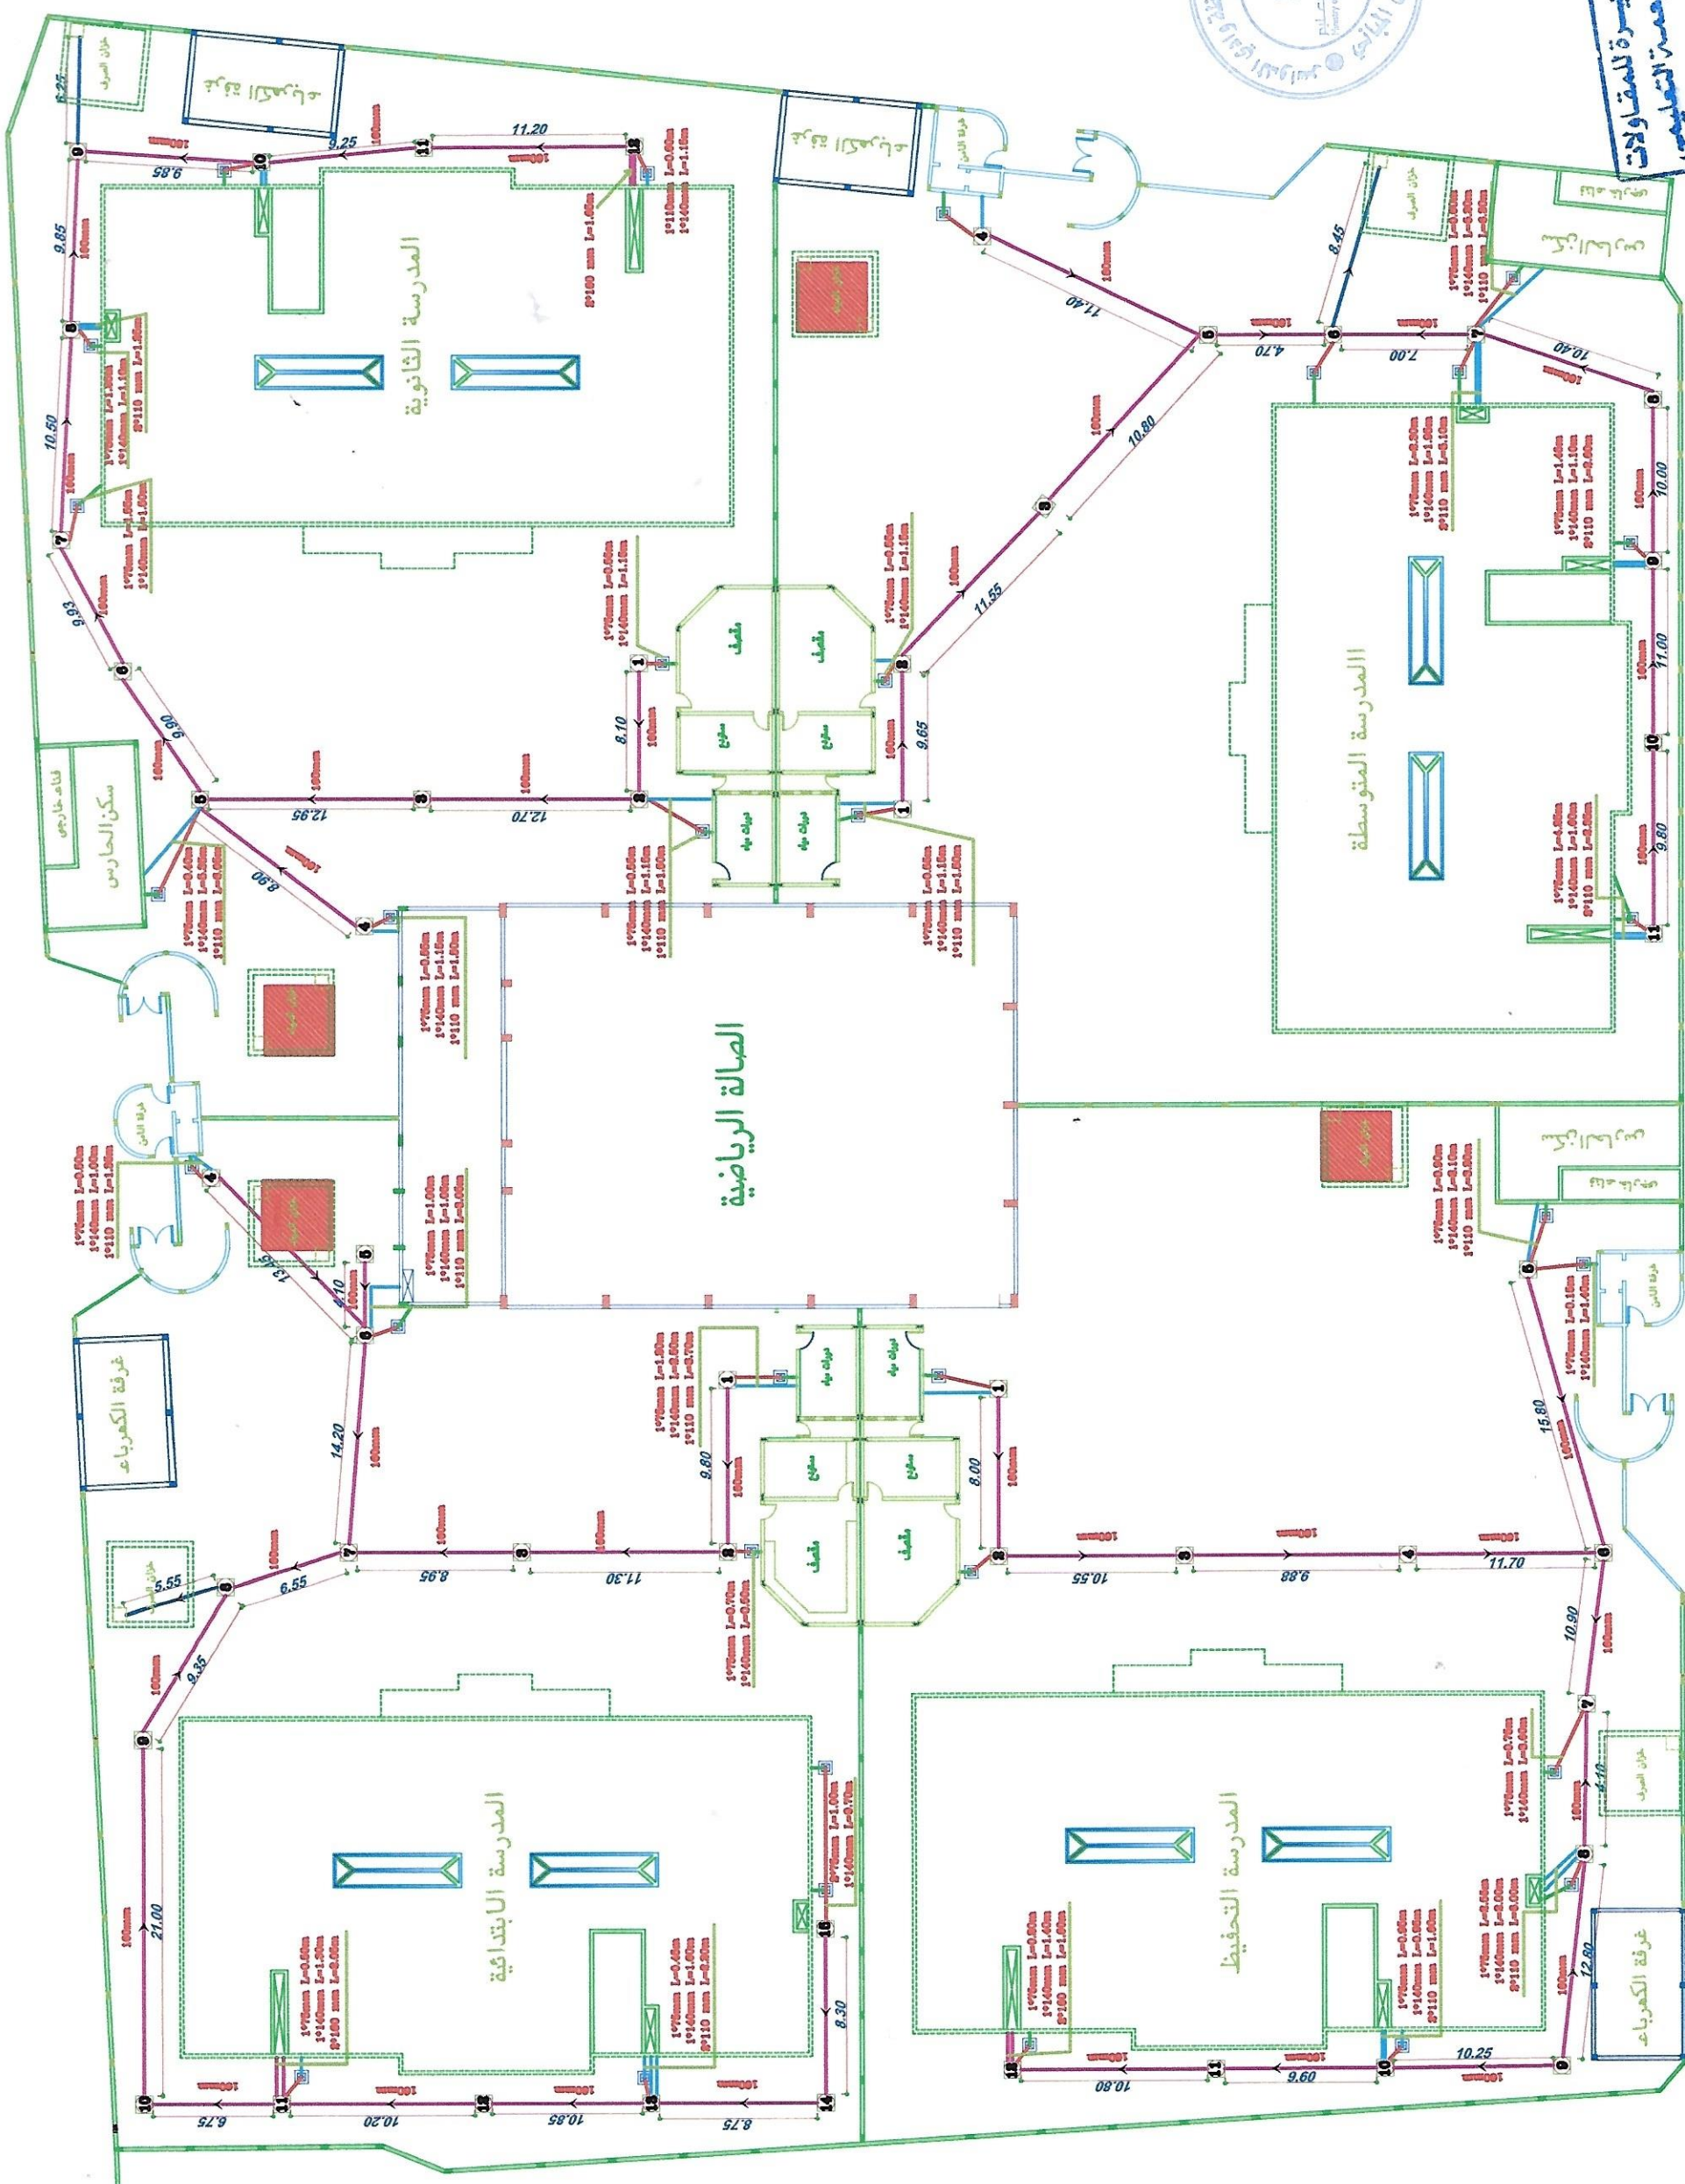

اسم المشروع	مجمع النويحة التعليمي للبنات
اسم اللوحة	تدريبات الصرف بالموقع العام AS-BUILT DRAWING
رقم اللوحة	الدراسة النويحة مقياس الرسم ١٠/١
التاريخ	٢٠٢٢-١١-١٩

Sanitary Manhole

Gully trap

Sanitary Pipe 75 mm

Sanitary Pipe 110 mm

Sanitary Pipe 140 mm

Sanitary Pipe 160 mm

Sanitary Pipe 200 mm

شركة بناء الجزيرة للمقاولات
BENA AL-JAZEERAH CO

مدير شؤون المباني	مهندس / فهد عايد المدرع
التوقيع	

مهندس المقاول	
مهندس الاستشاري	
تقديم رقم	

مسؤول مشروع مجمع النويحة التعليمية للمقاولات
ولادى السداوسر

